

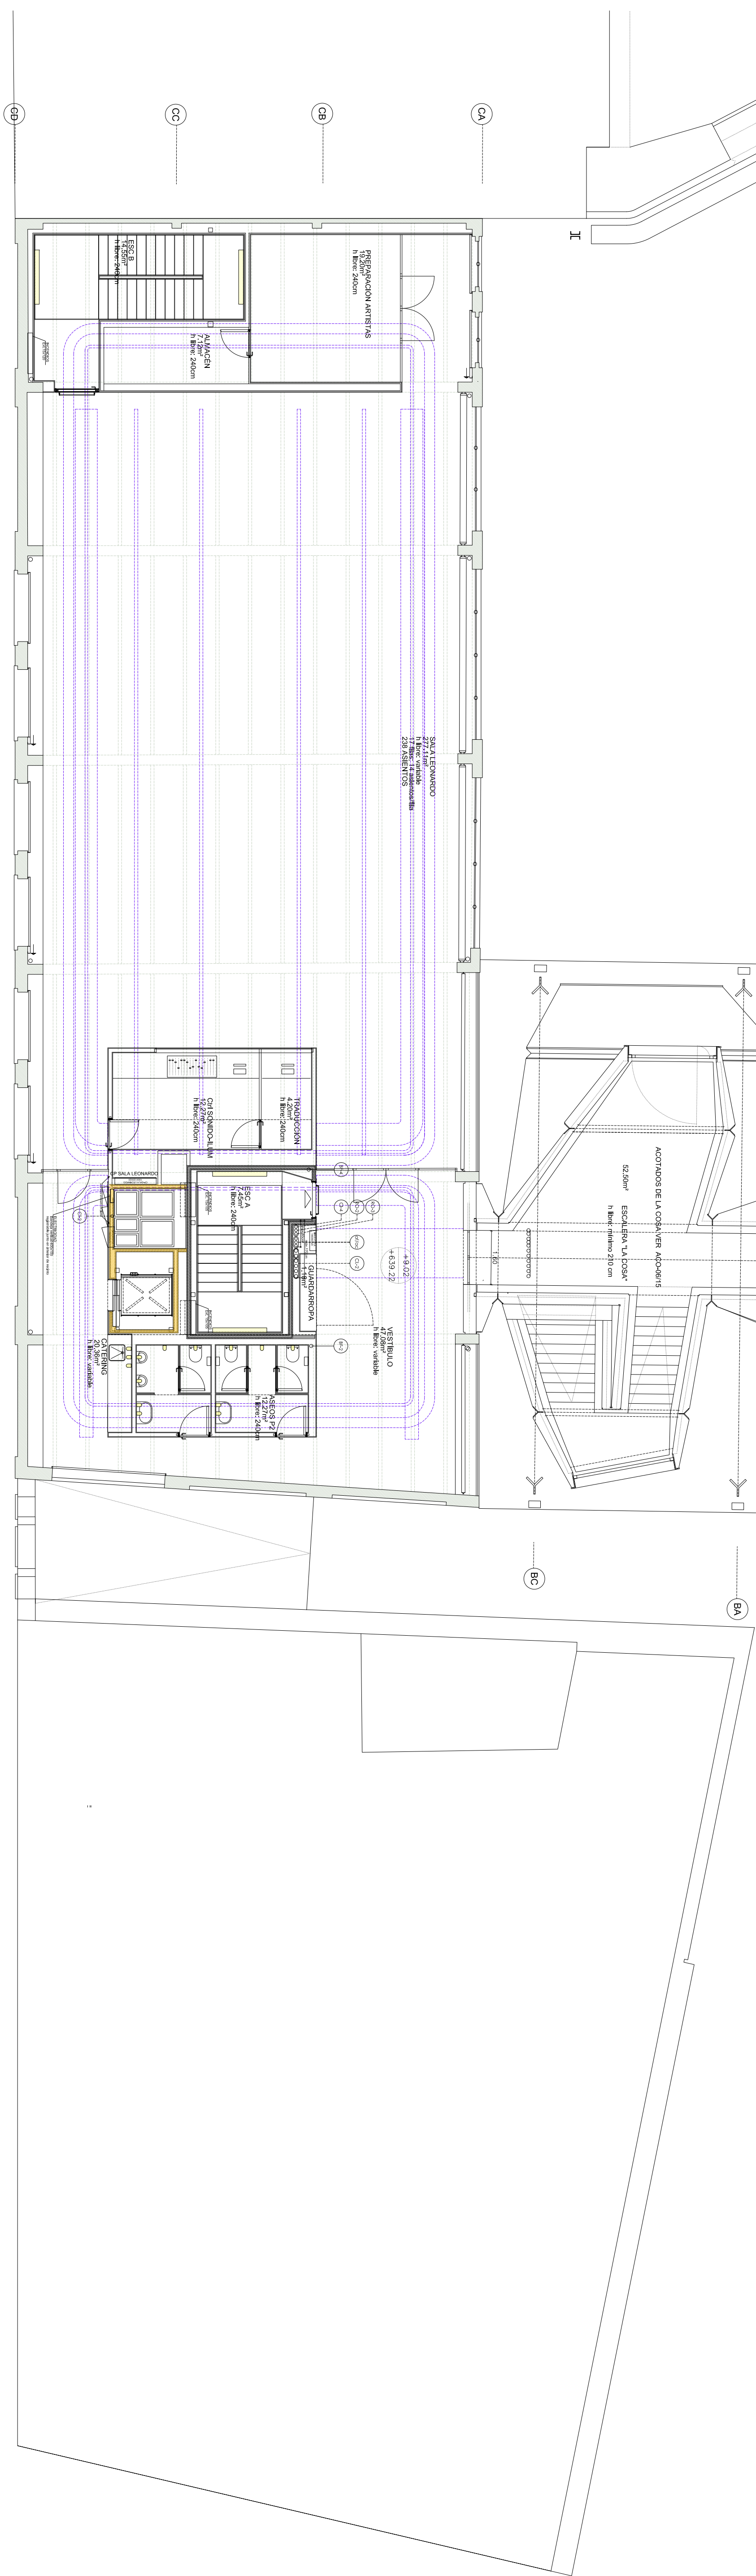
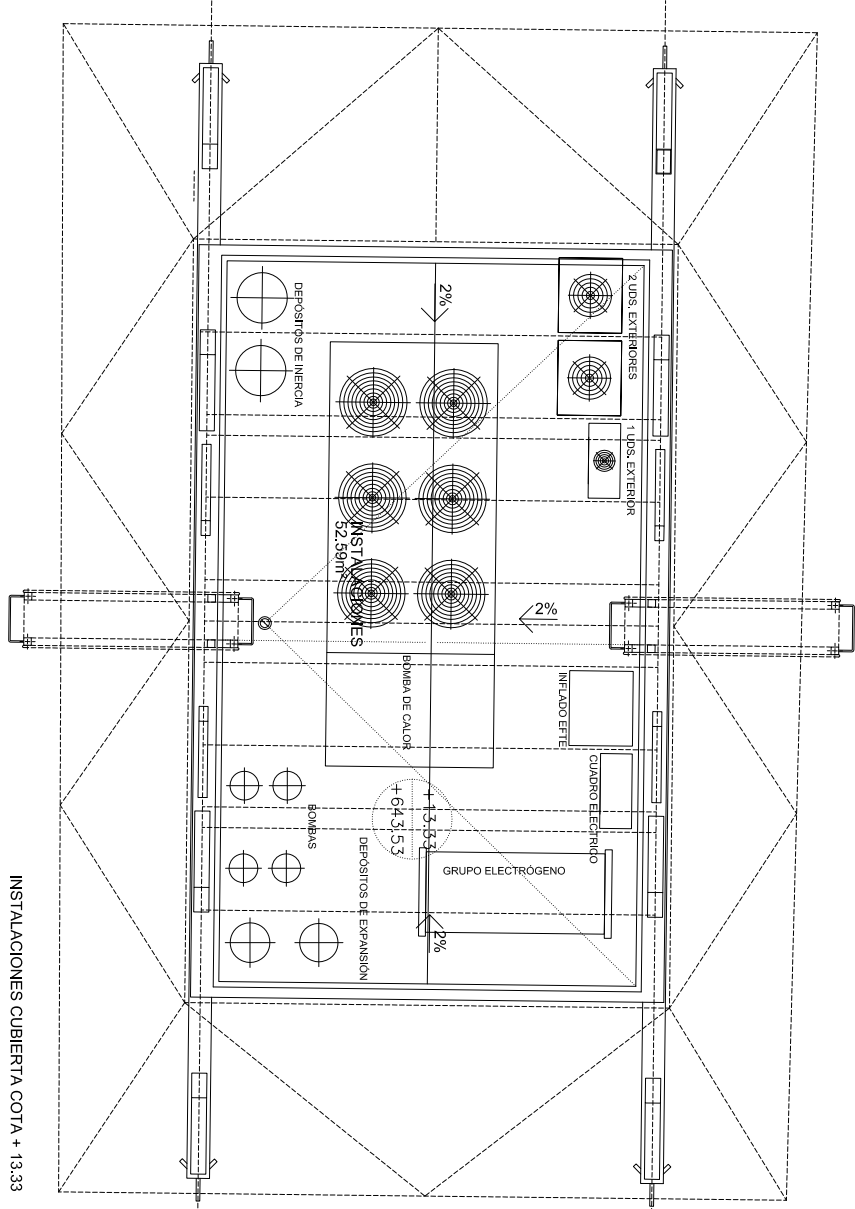


[illegible]


[illegible]

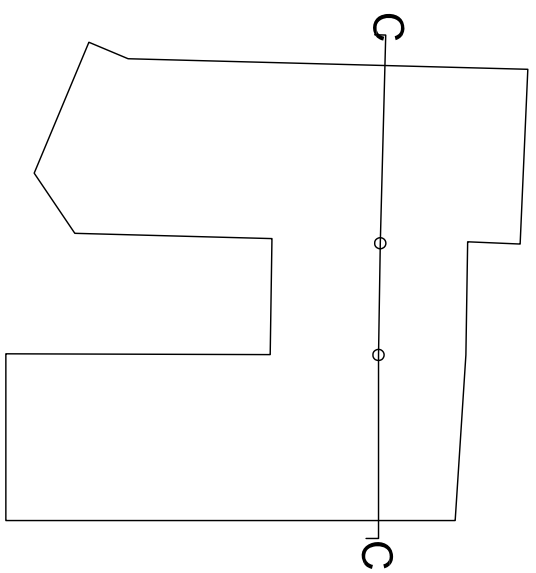


CALLE ALAMEDA
SECCIÓN B-B

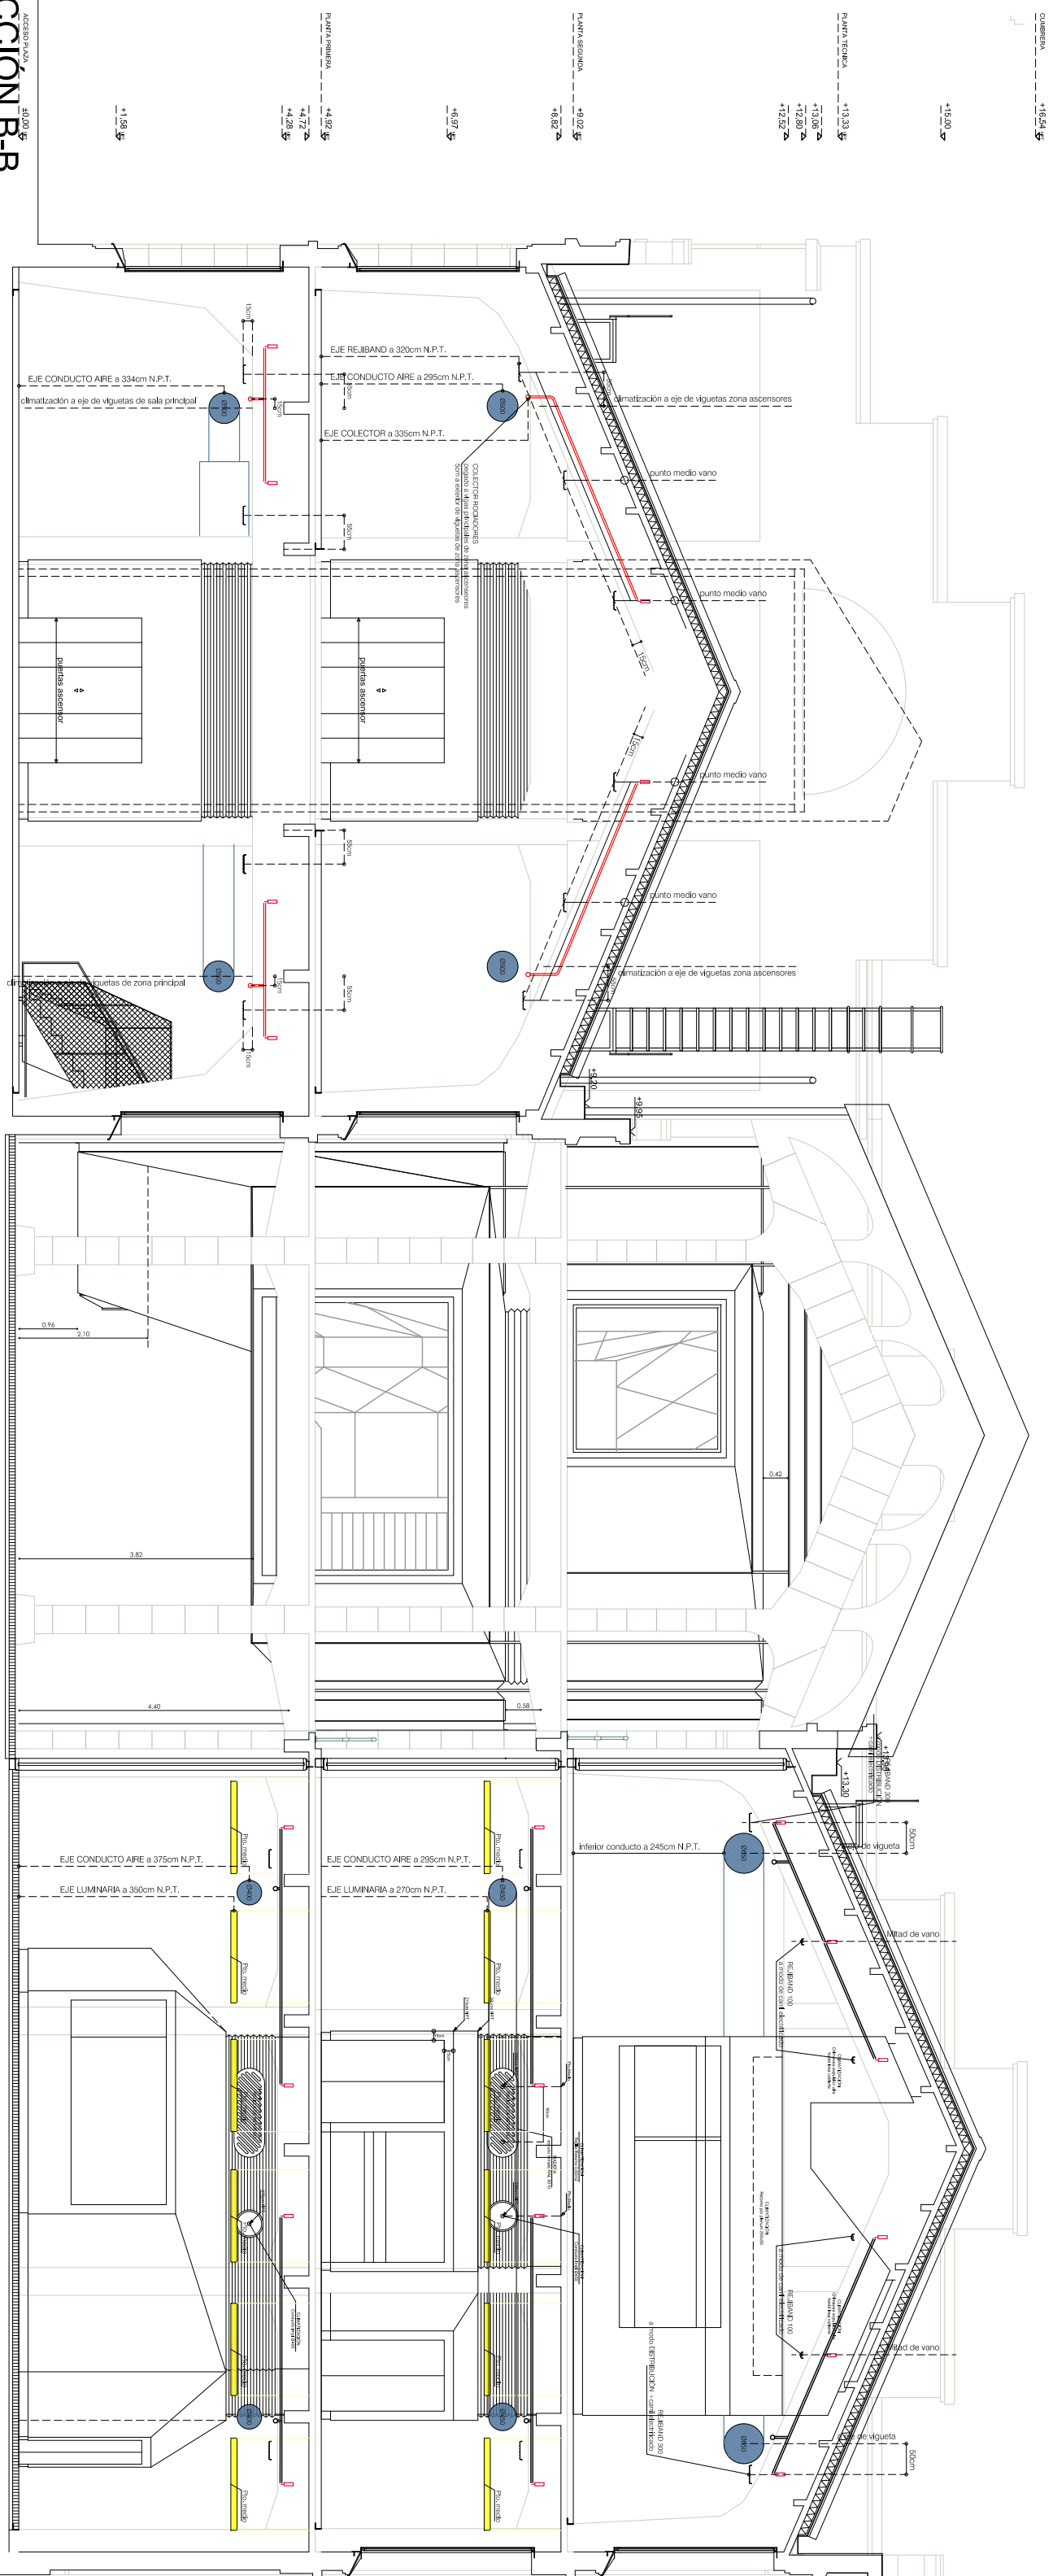

CALLE CENICERO

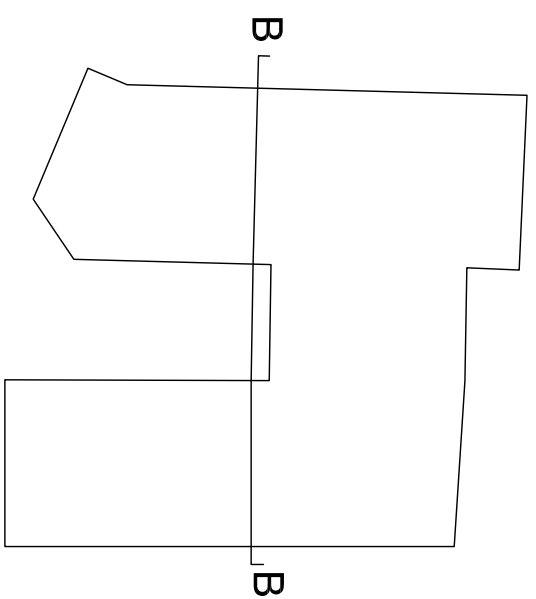

CALLE ALAMEDA

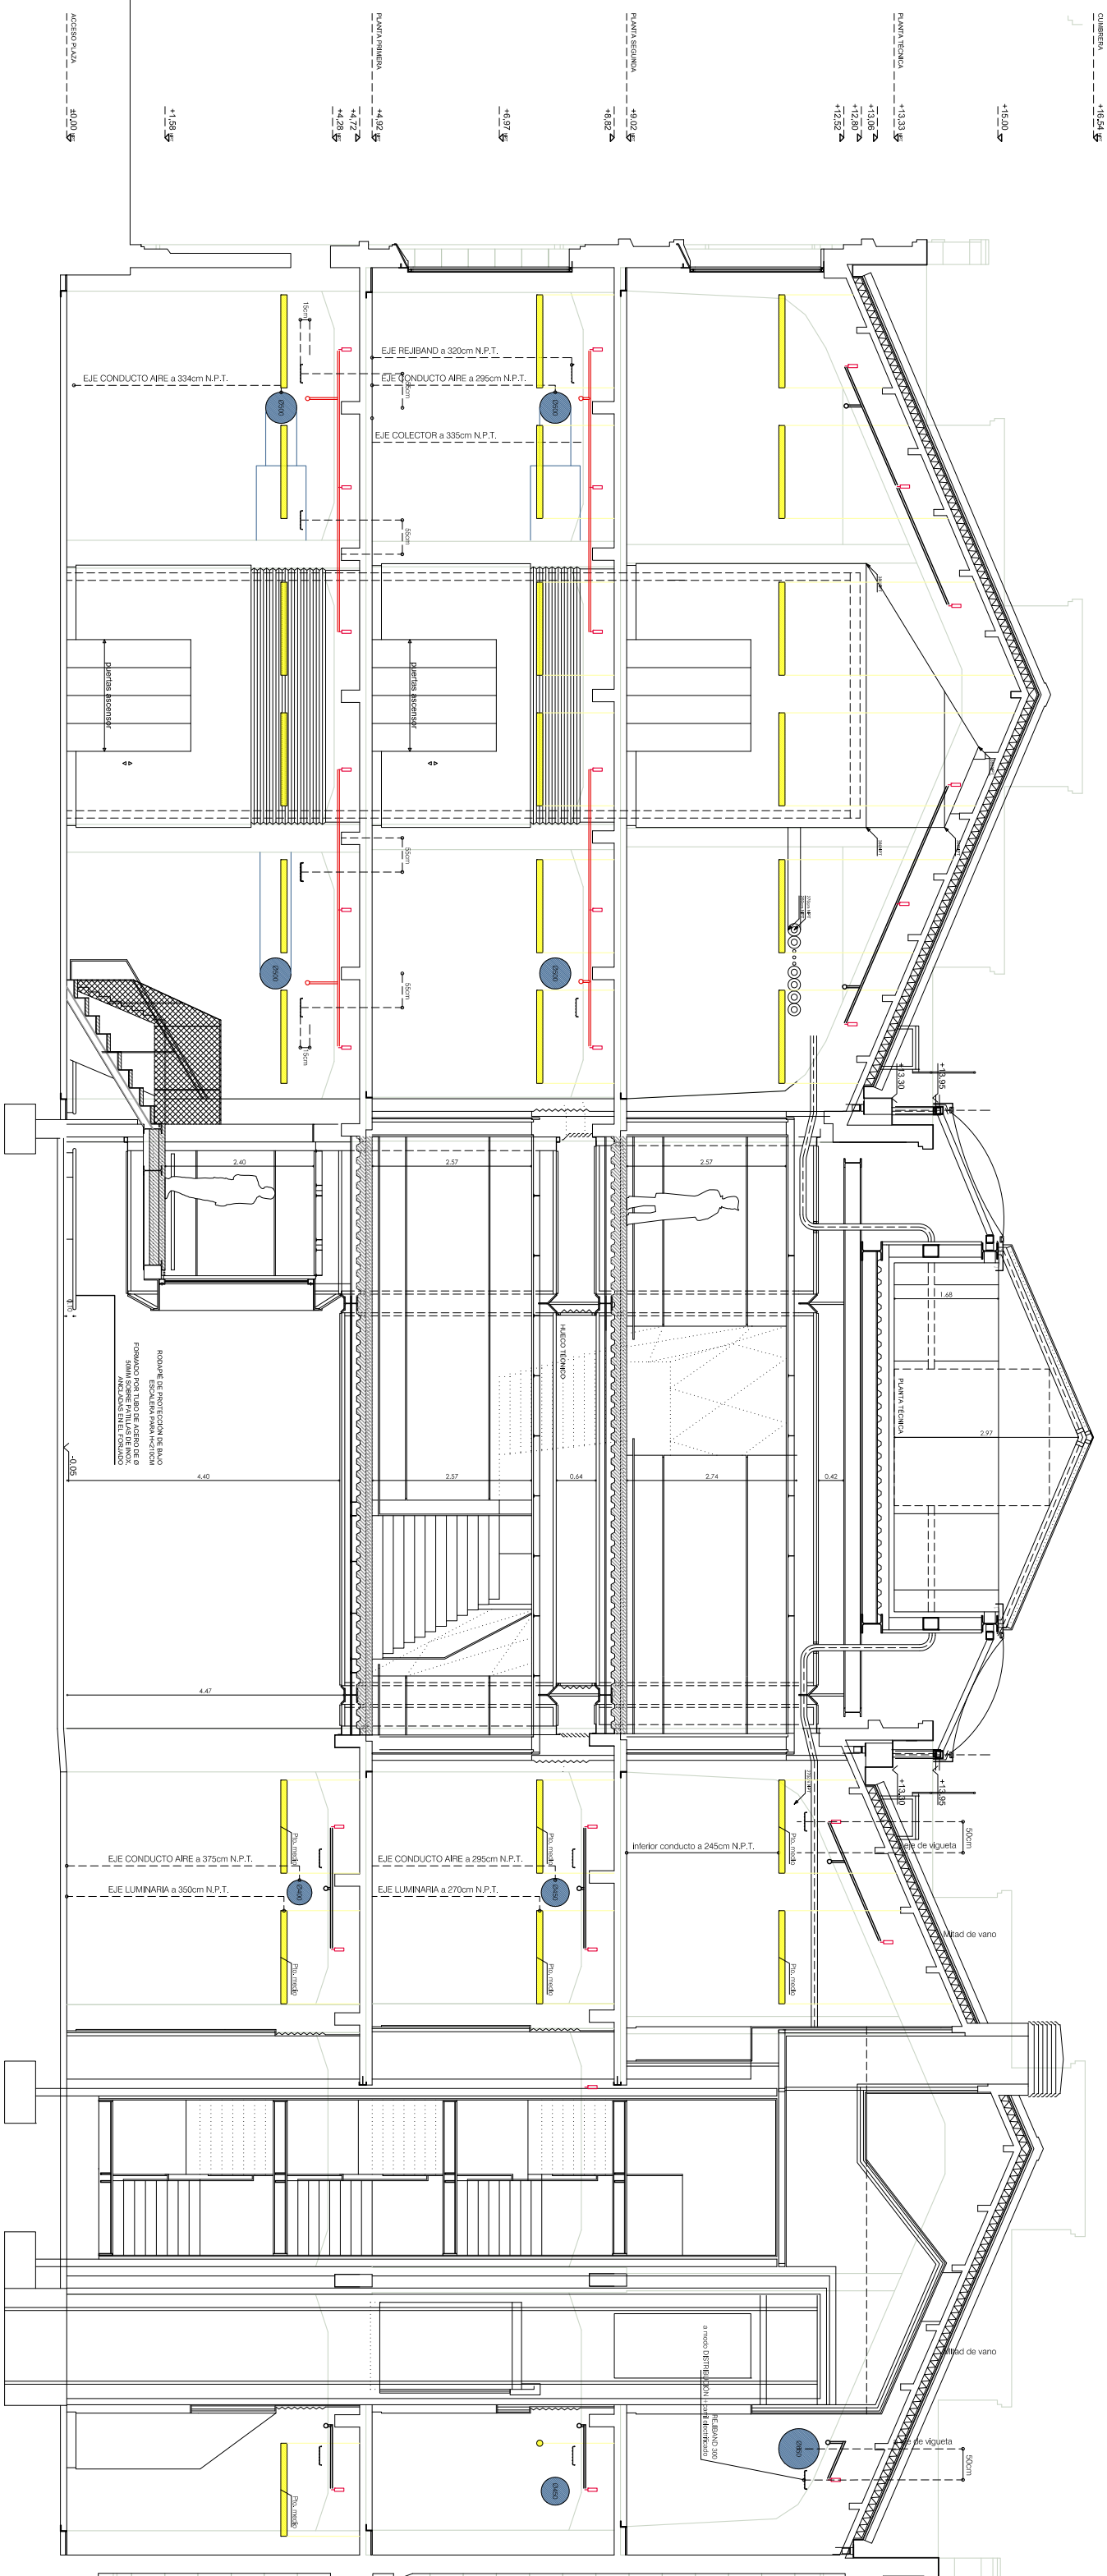

CALLE CENICERO



SECCIÓN C-C

PROYECTO DE REHABILITACIÓN Y ACONDICIONAMIENTO DEL EDIFICIO DE LA SERRERÍA BELGA PARA SEDE DEL
CENTRO INTERMEDIAE/PRAADO
CALLE ALAMEDA 15, MADRID
SEPTIEMBRE 2012



as built: AAA-006

ARQUITECTURA Y USOS
SECCIONES B Y C
DIN A1 ESCALA 1/100



PROYECTO: **as built: AAA-006**
PROMOTOR: **ÁREA DE GOBIERNO DE LAS ARTES**
DIRECCIÓN GENERAL DE PROYECTOS CULTURALES
MARIA LANGARITA SÁNCHEZ Y VÍCTOR NAVARRO RÍOS U.T.E.

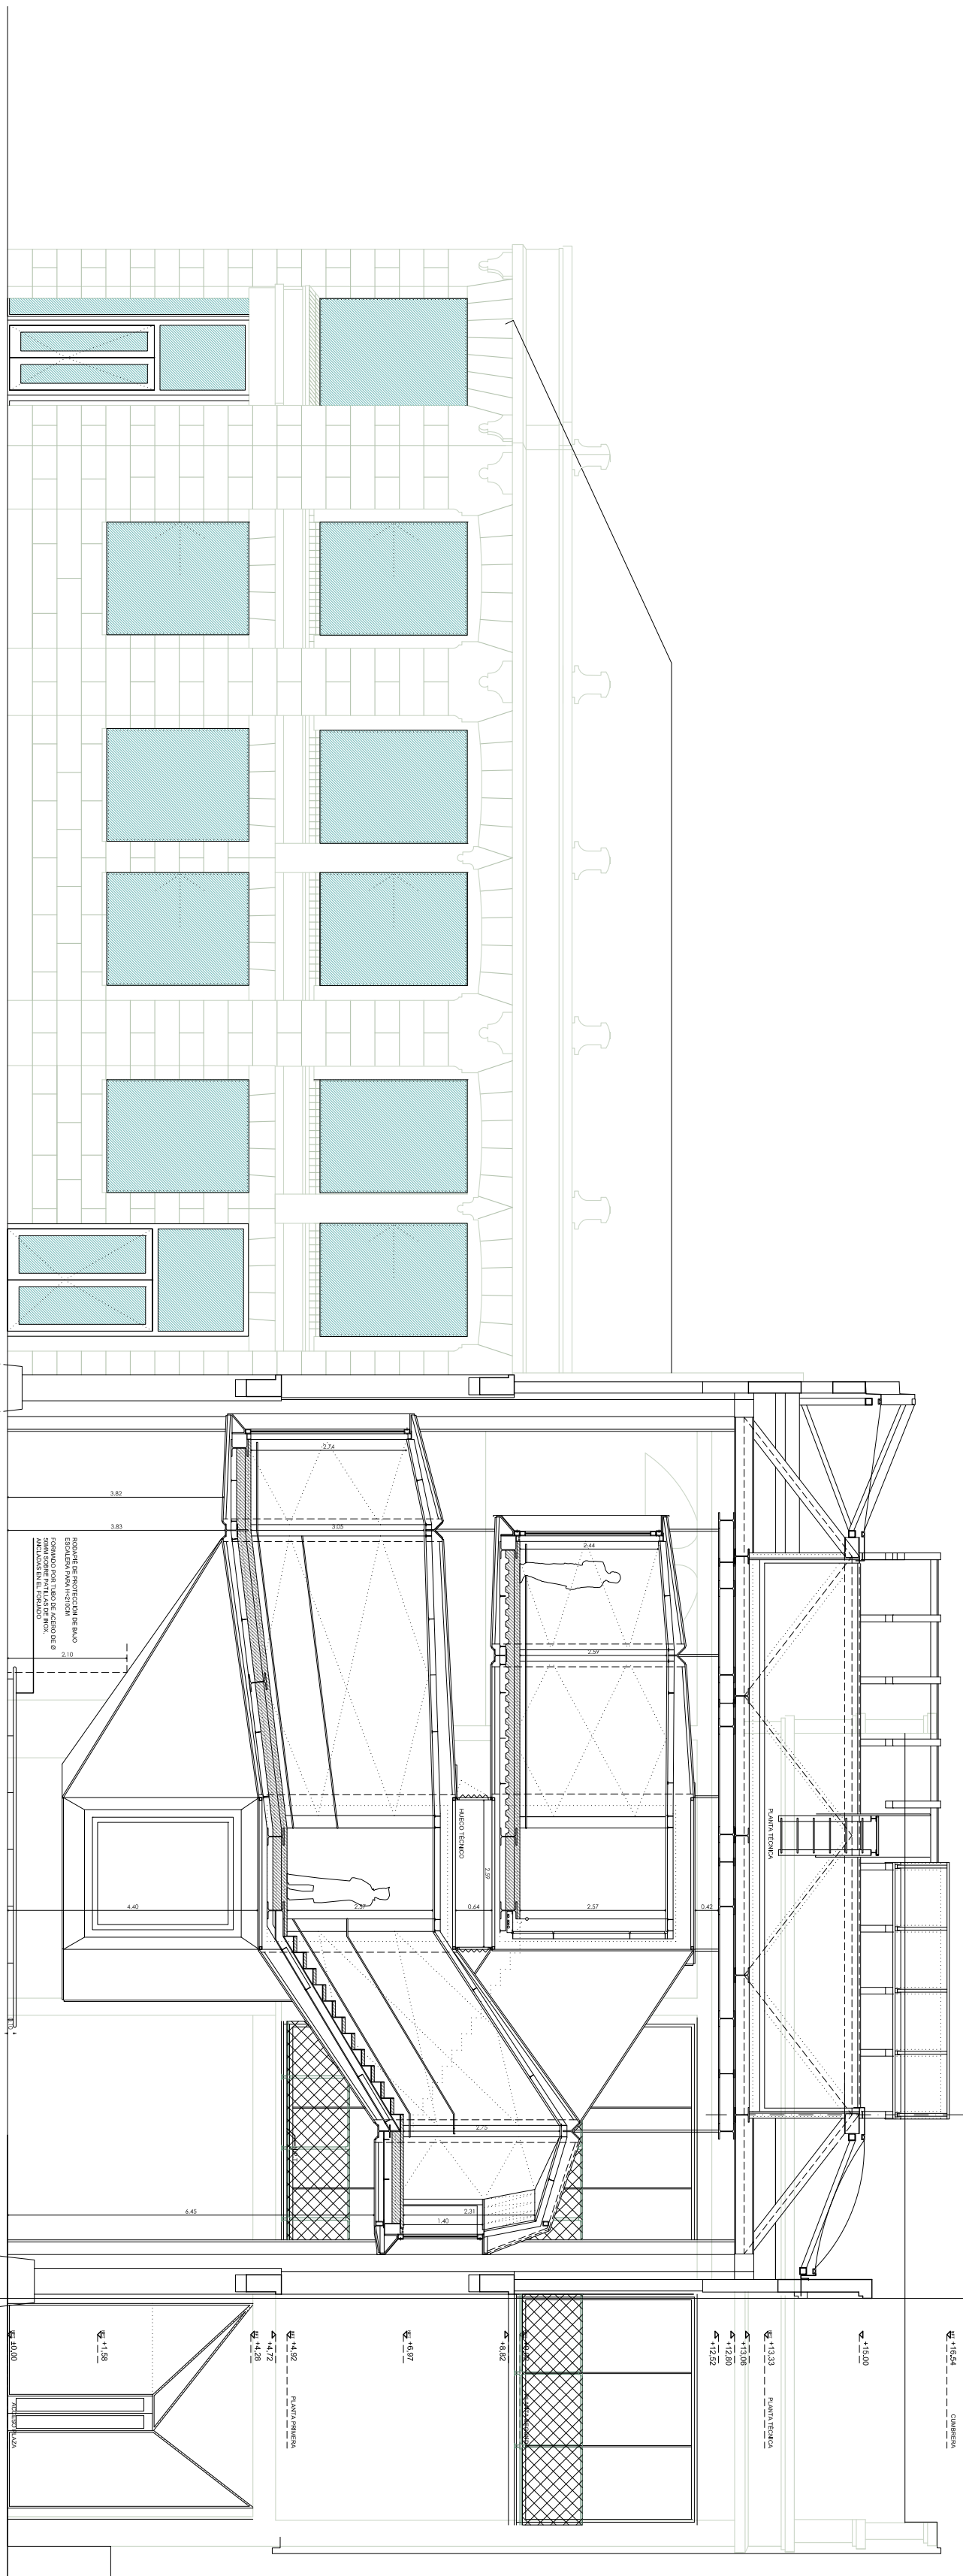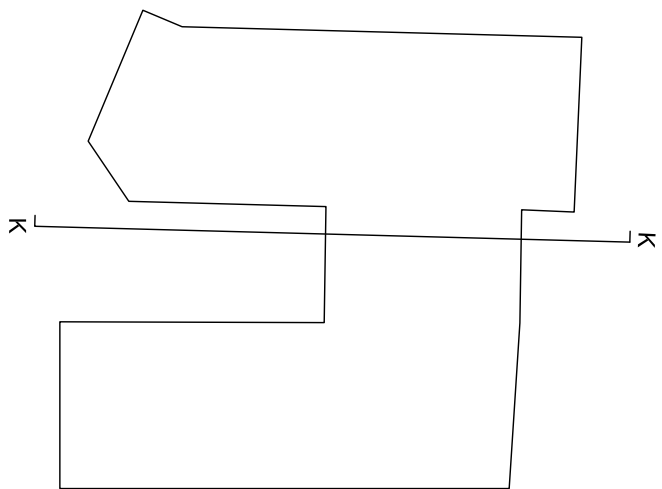



SECCIÓN K-K

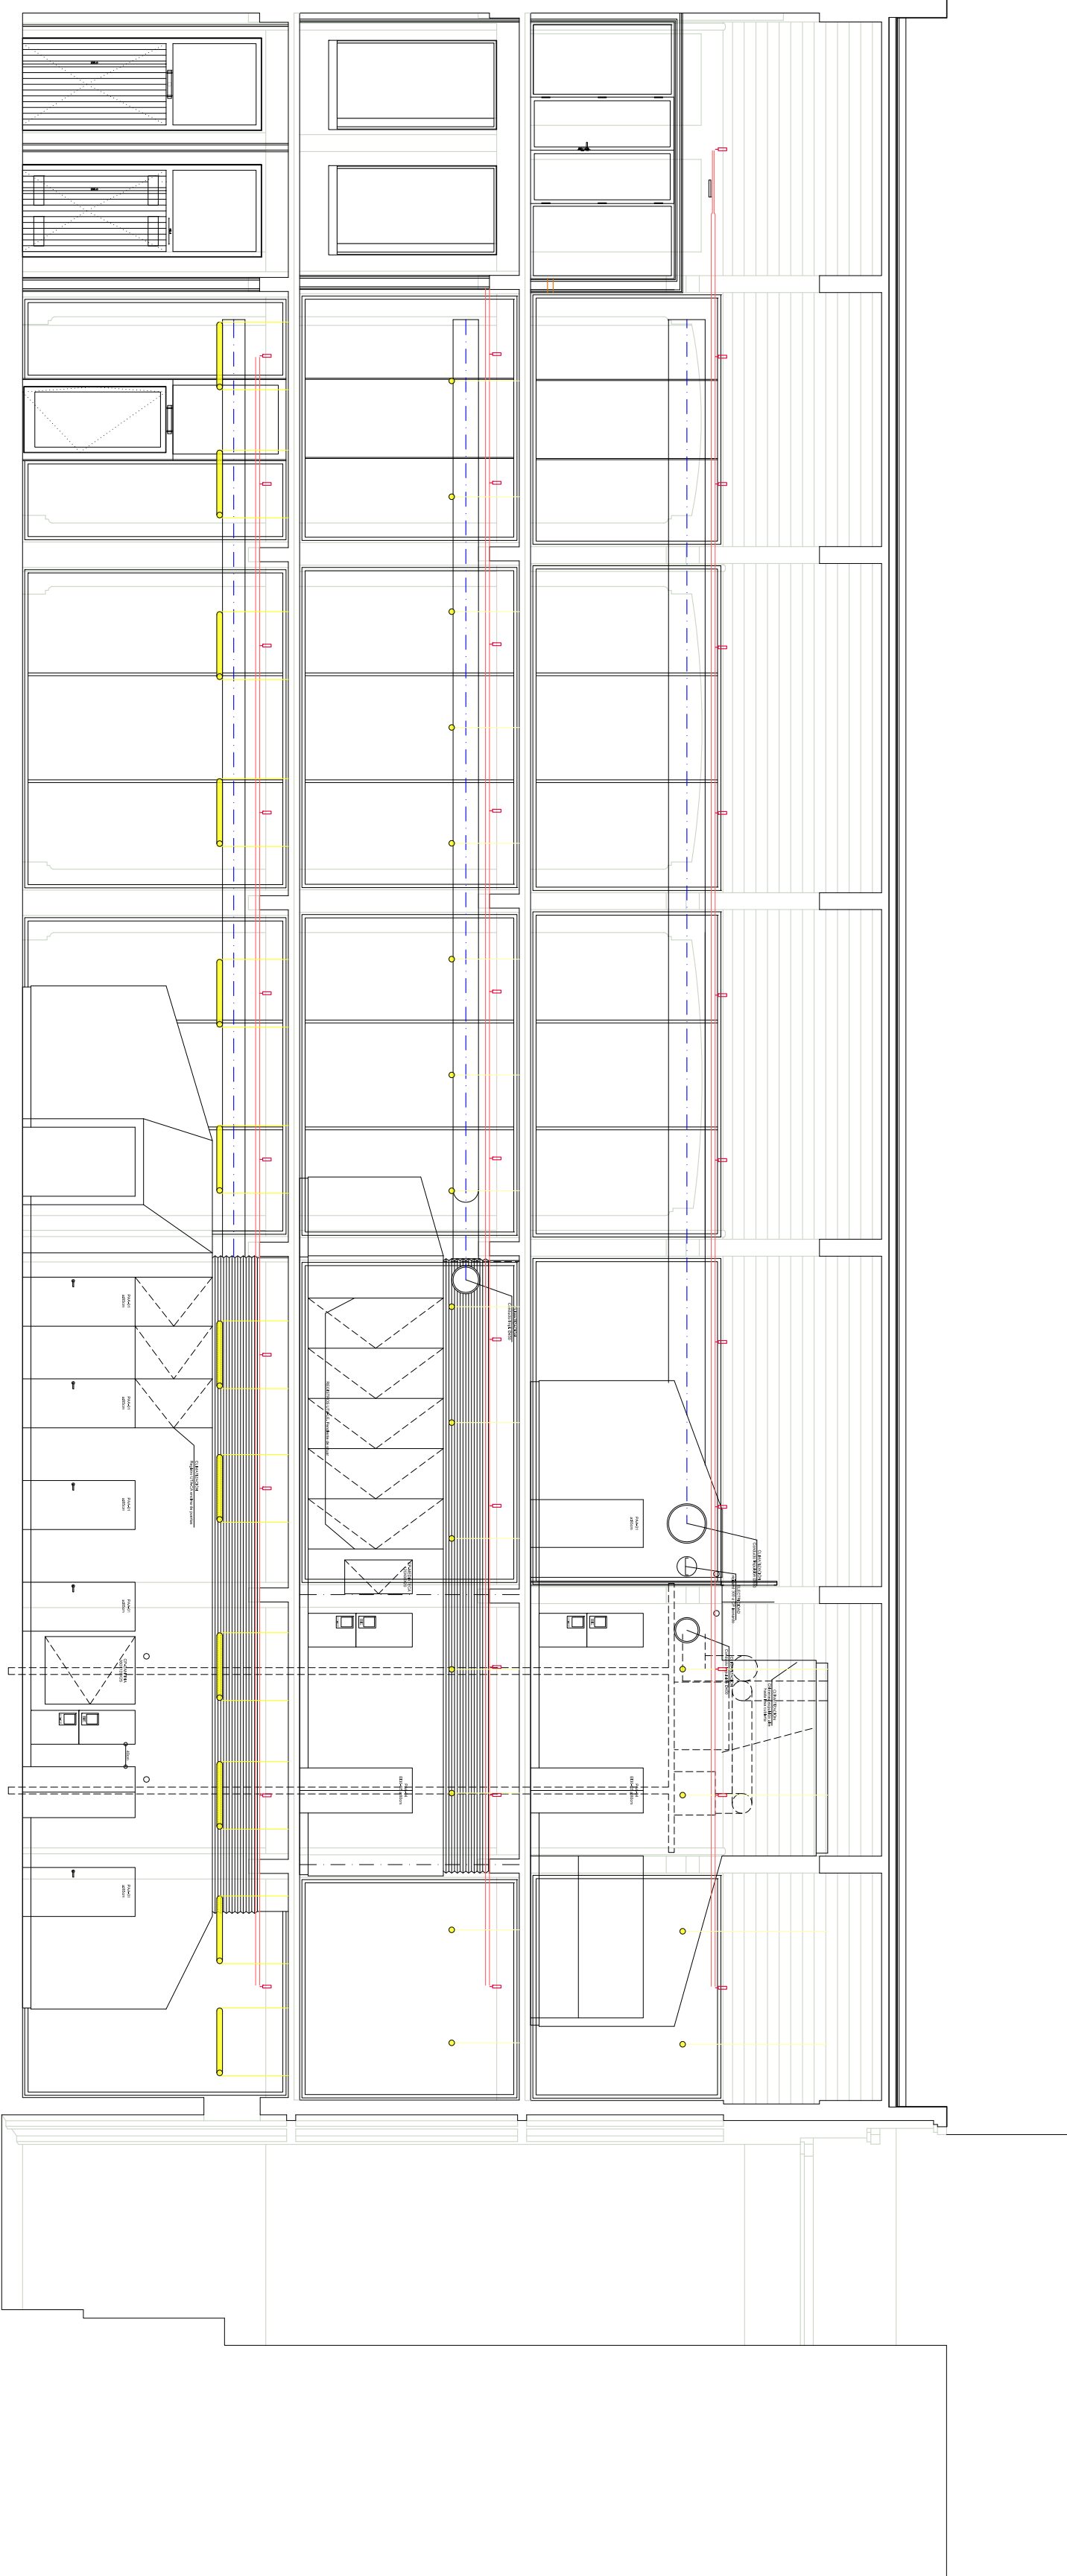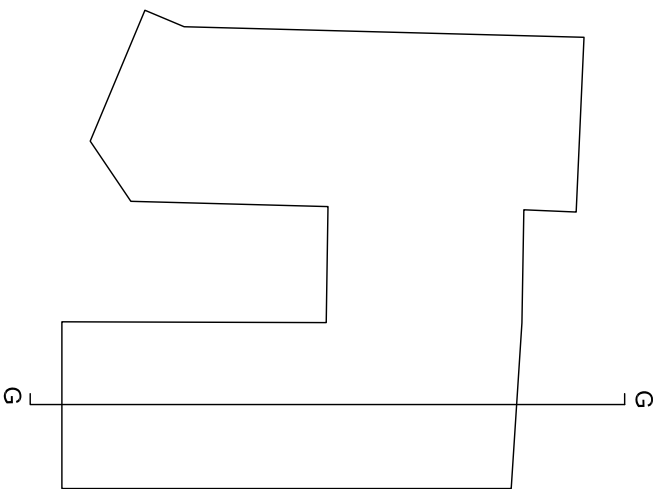


SECCIÓN G-G

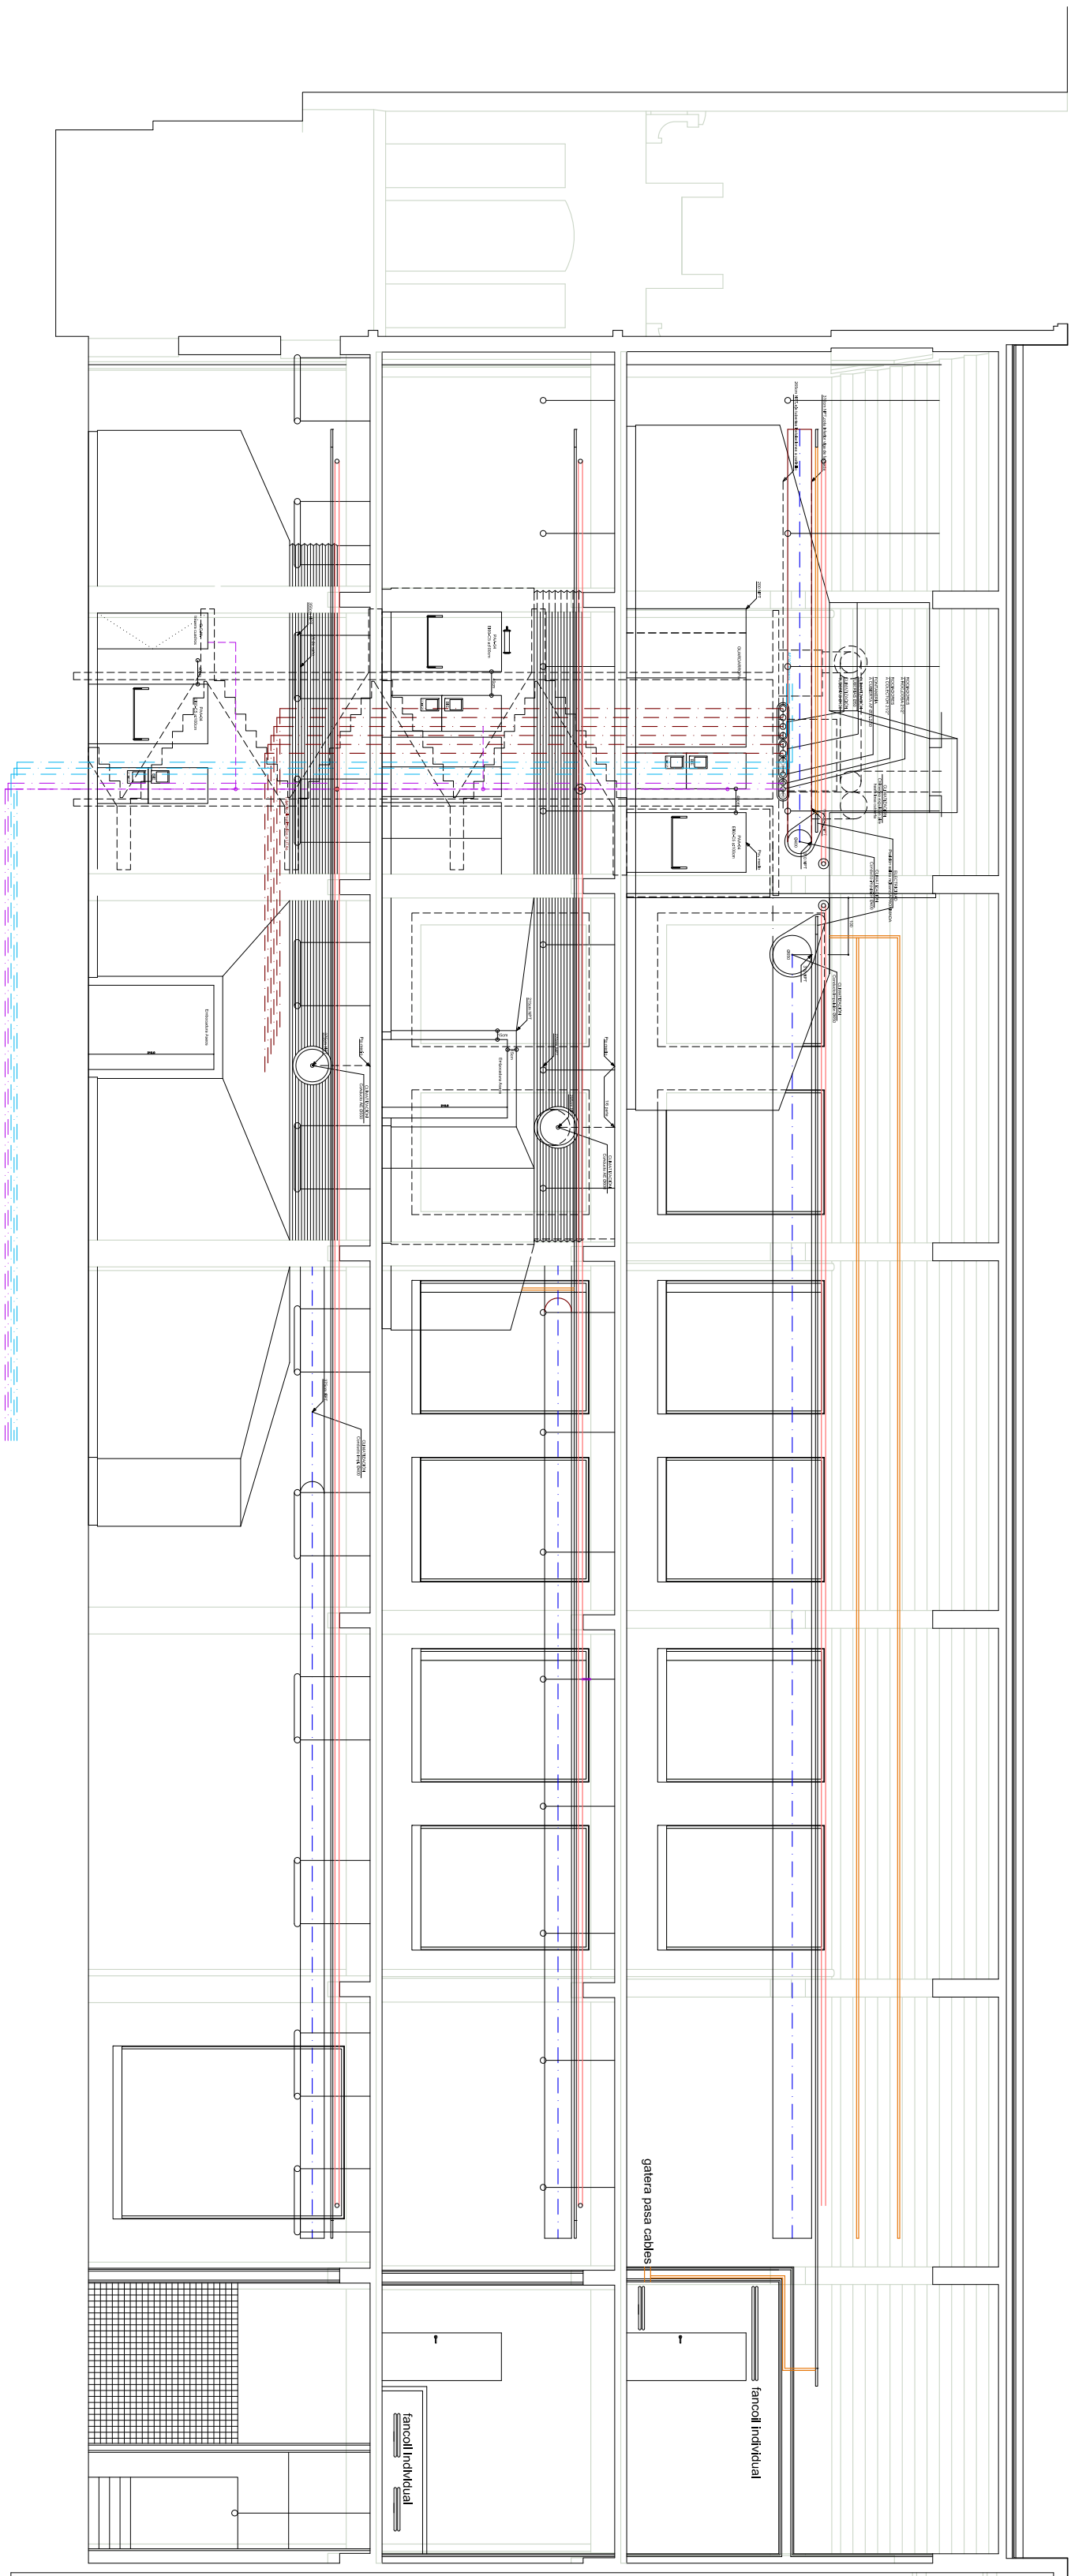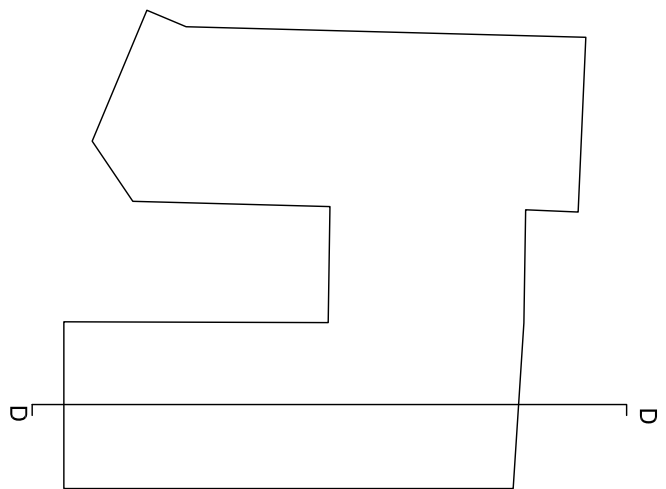



SECCIÓN D-D

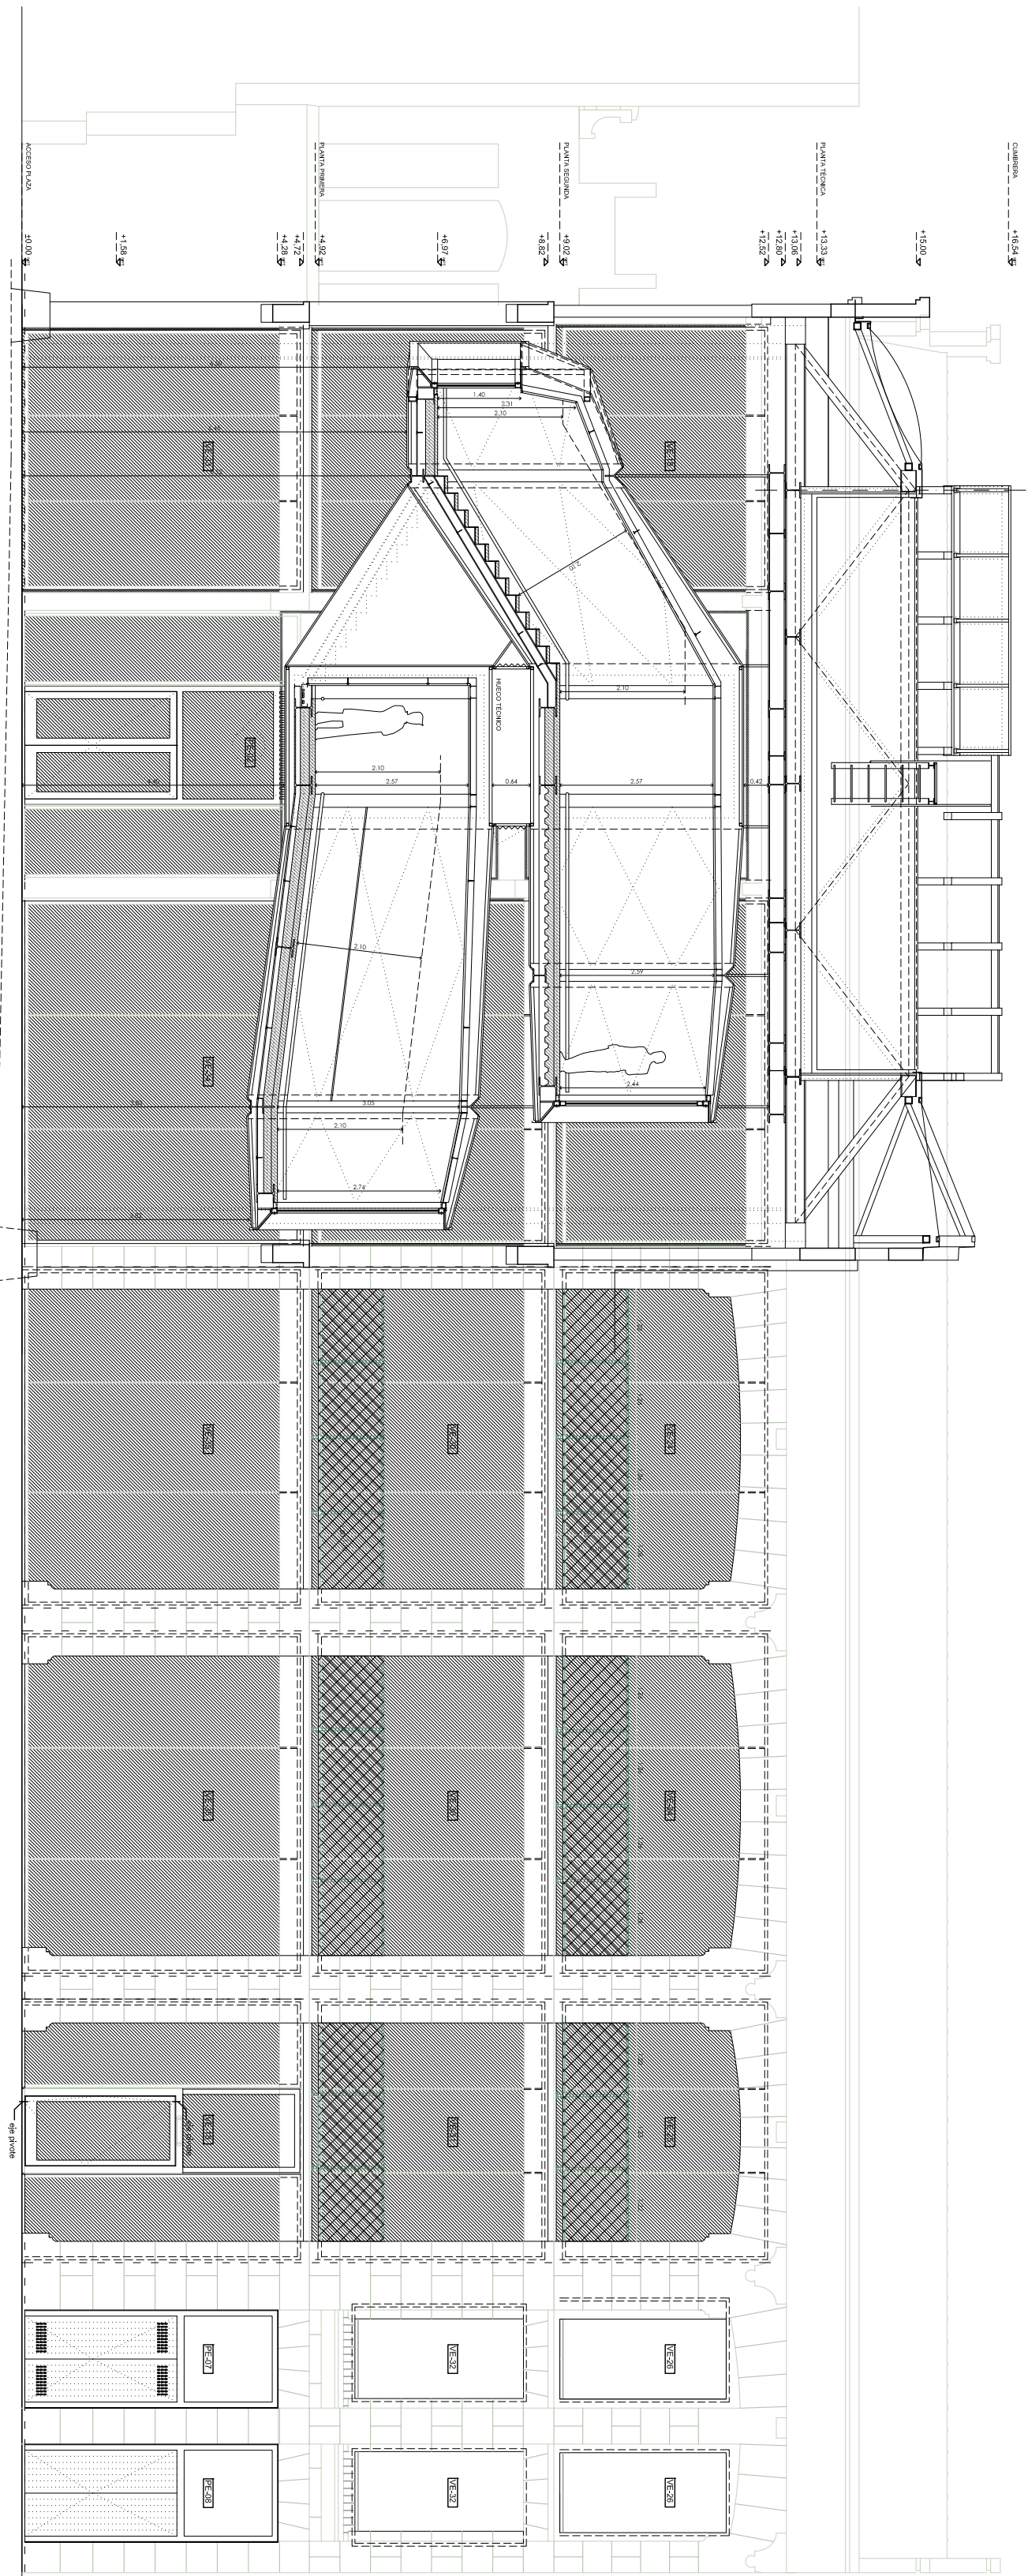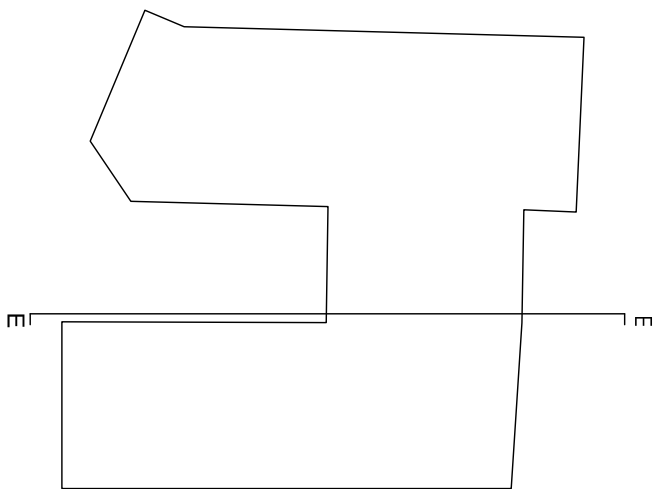


SECCIÓN E-E

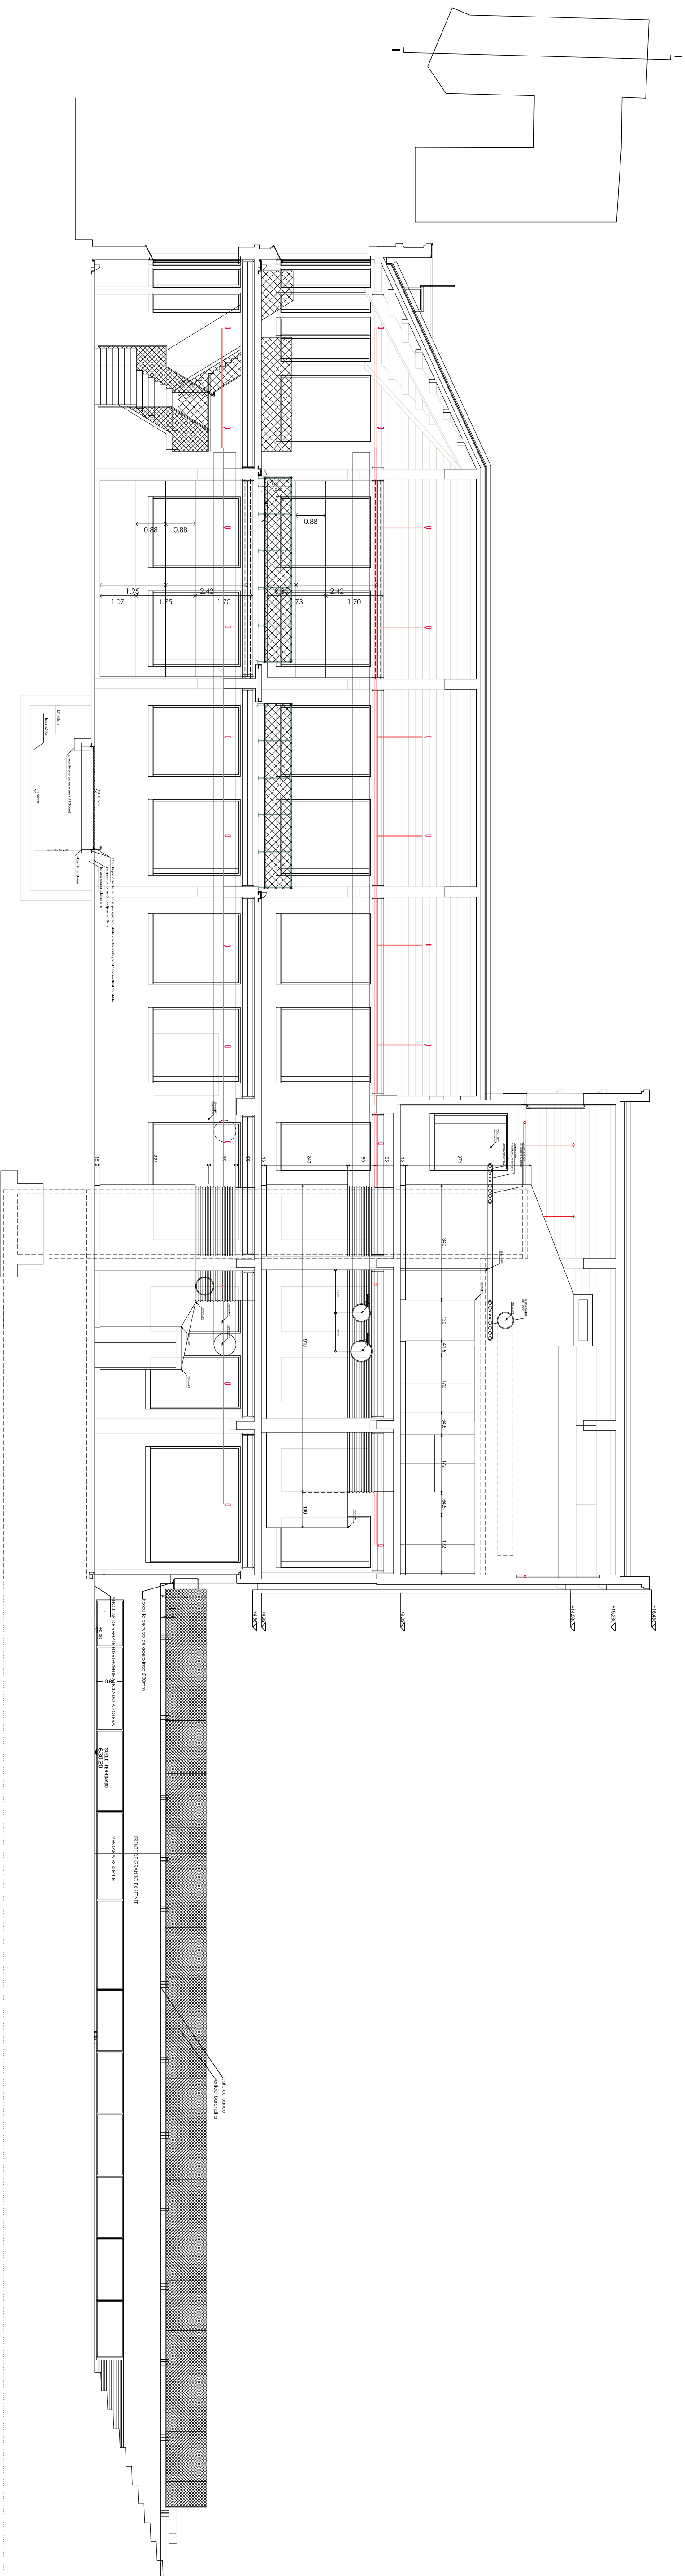

SECCIÓN G

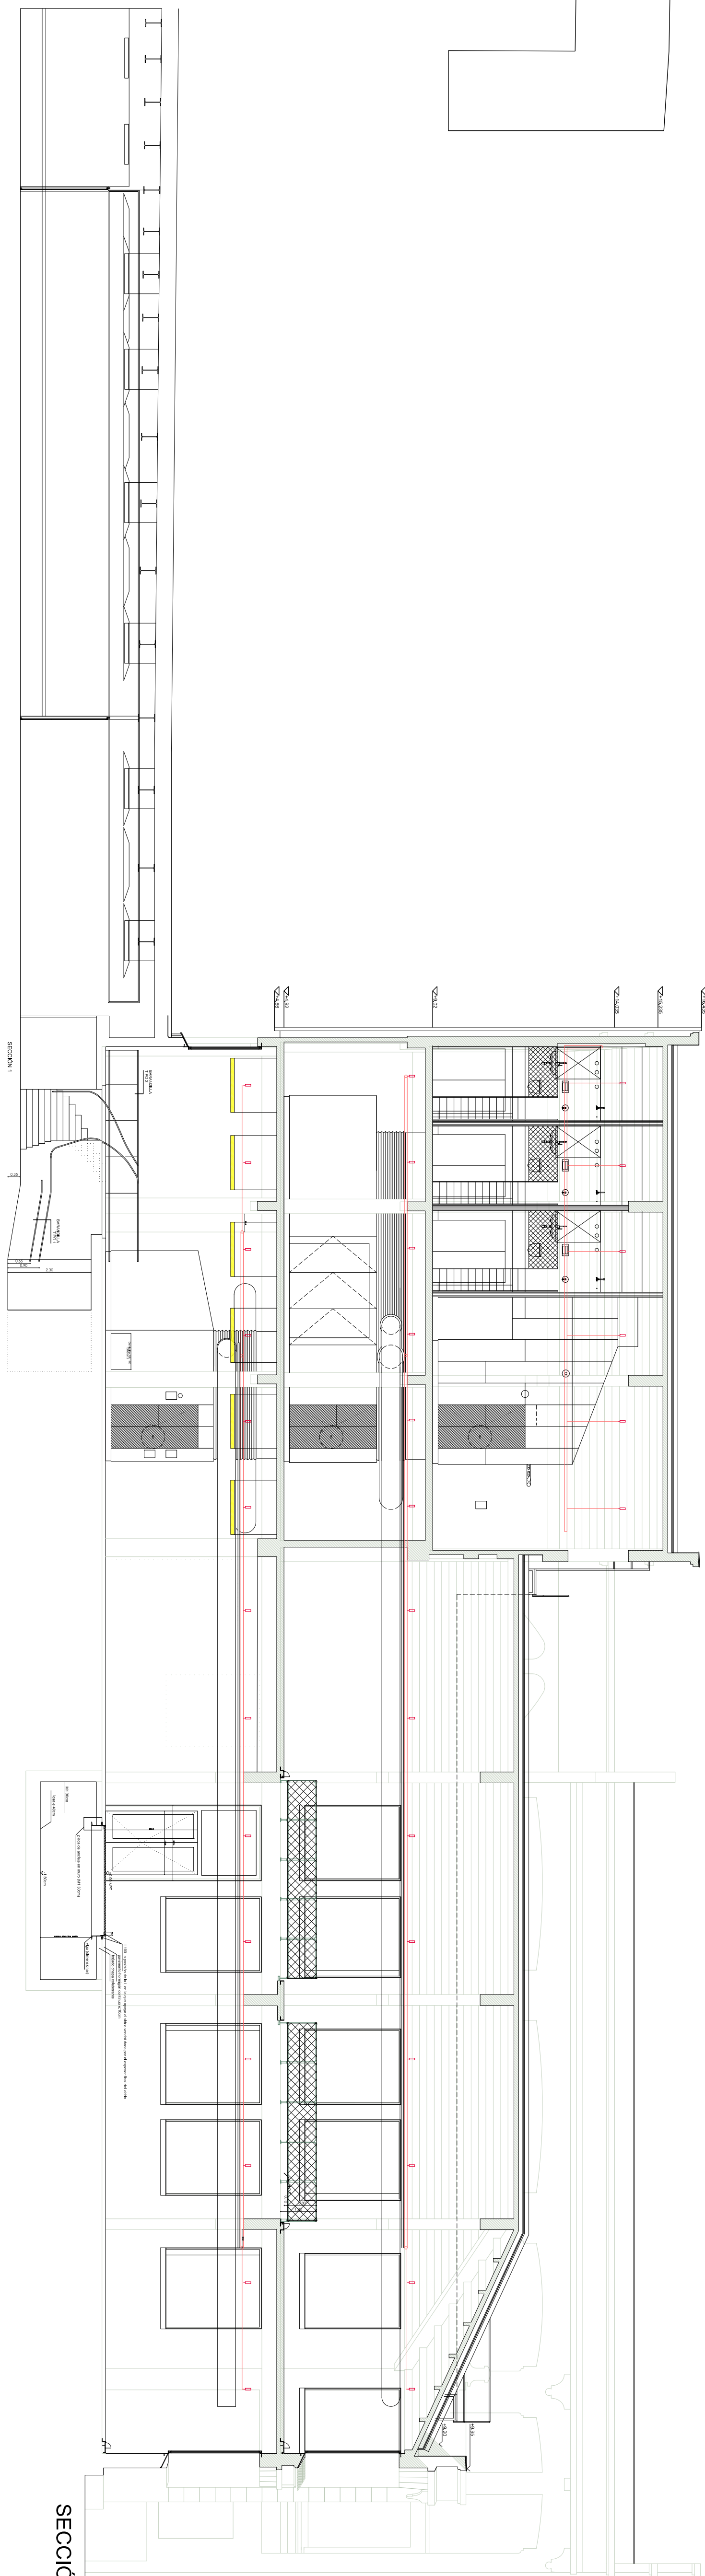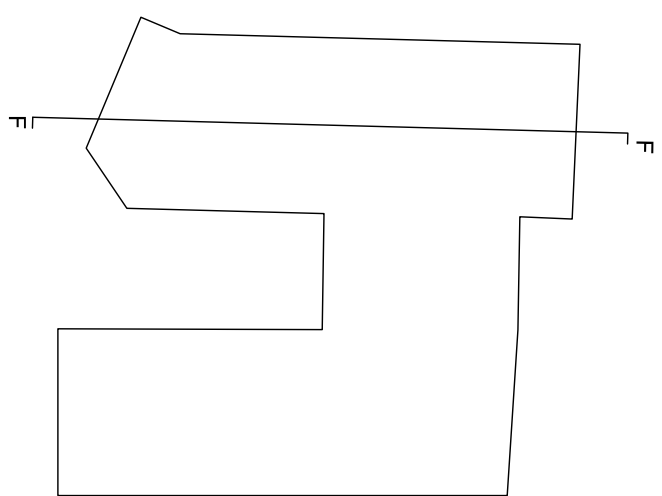


SECCIÓN F-F

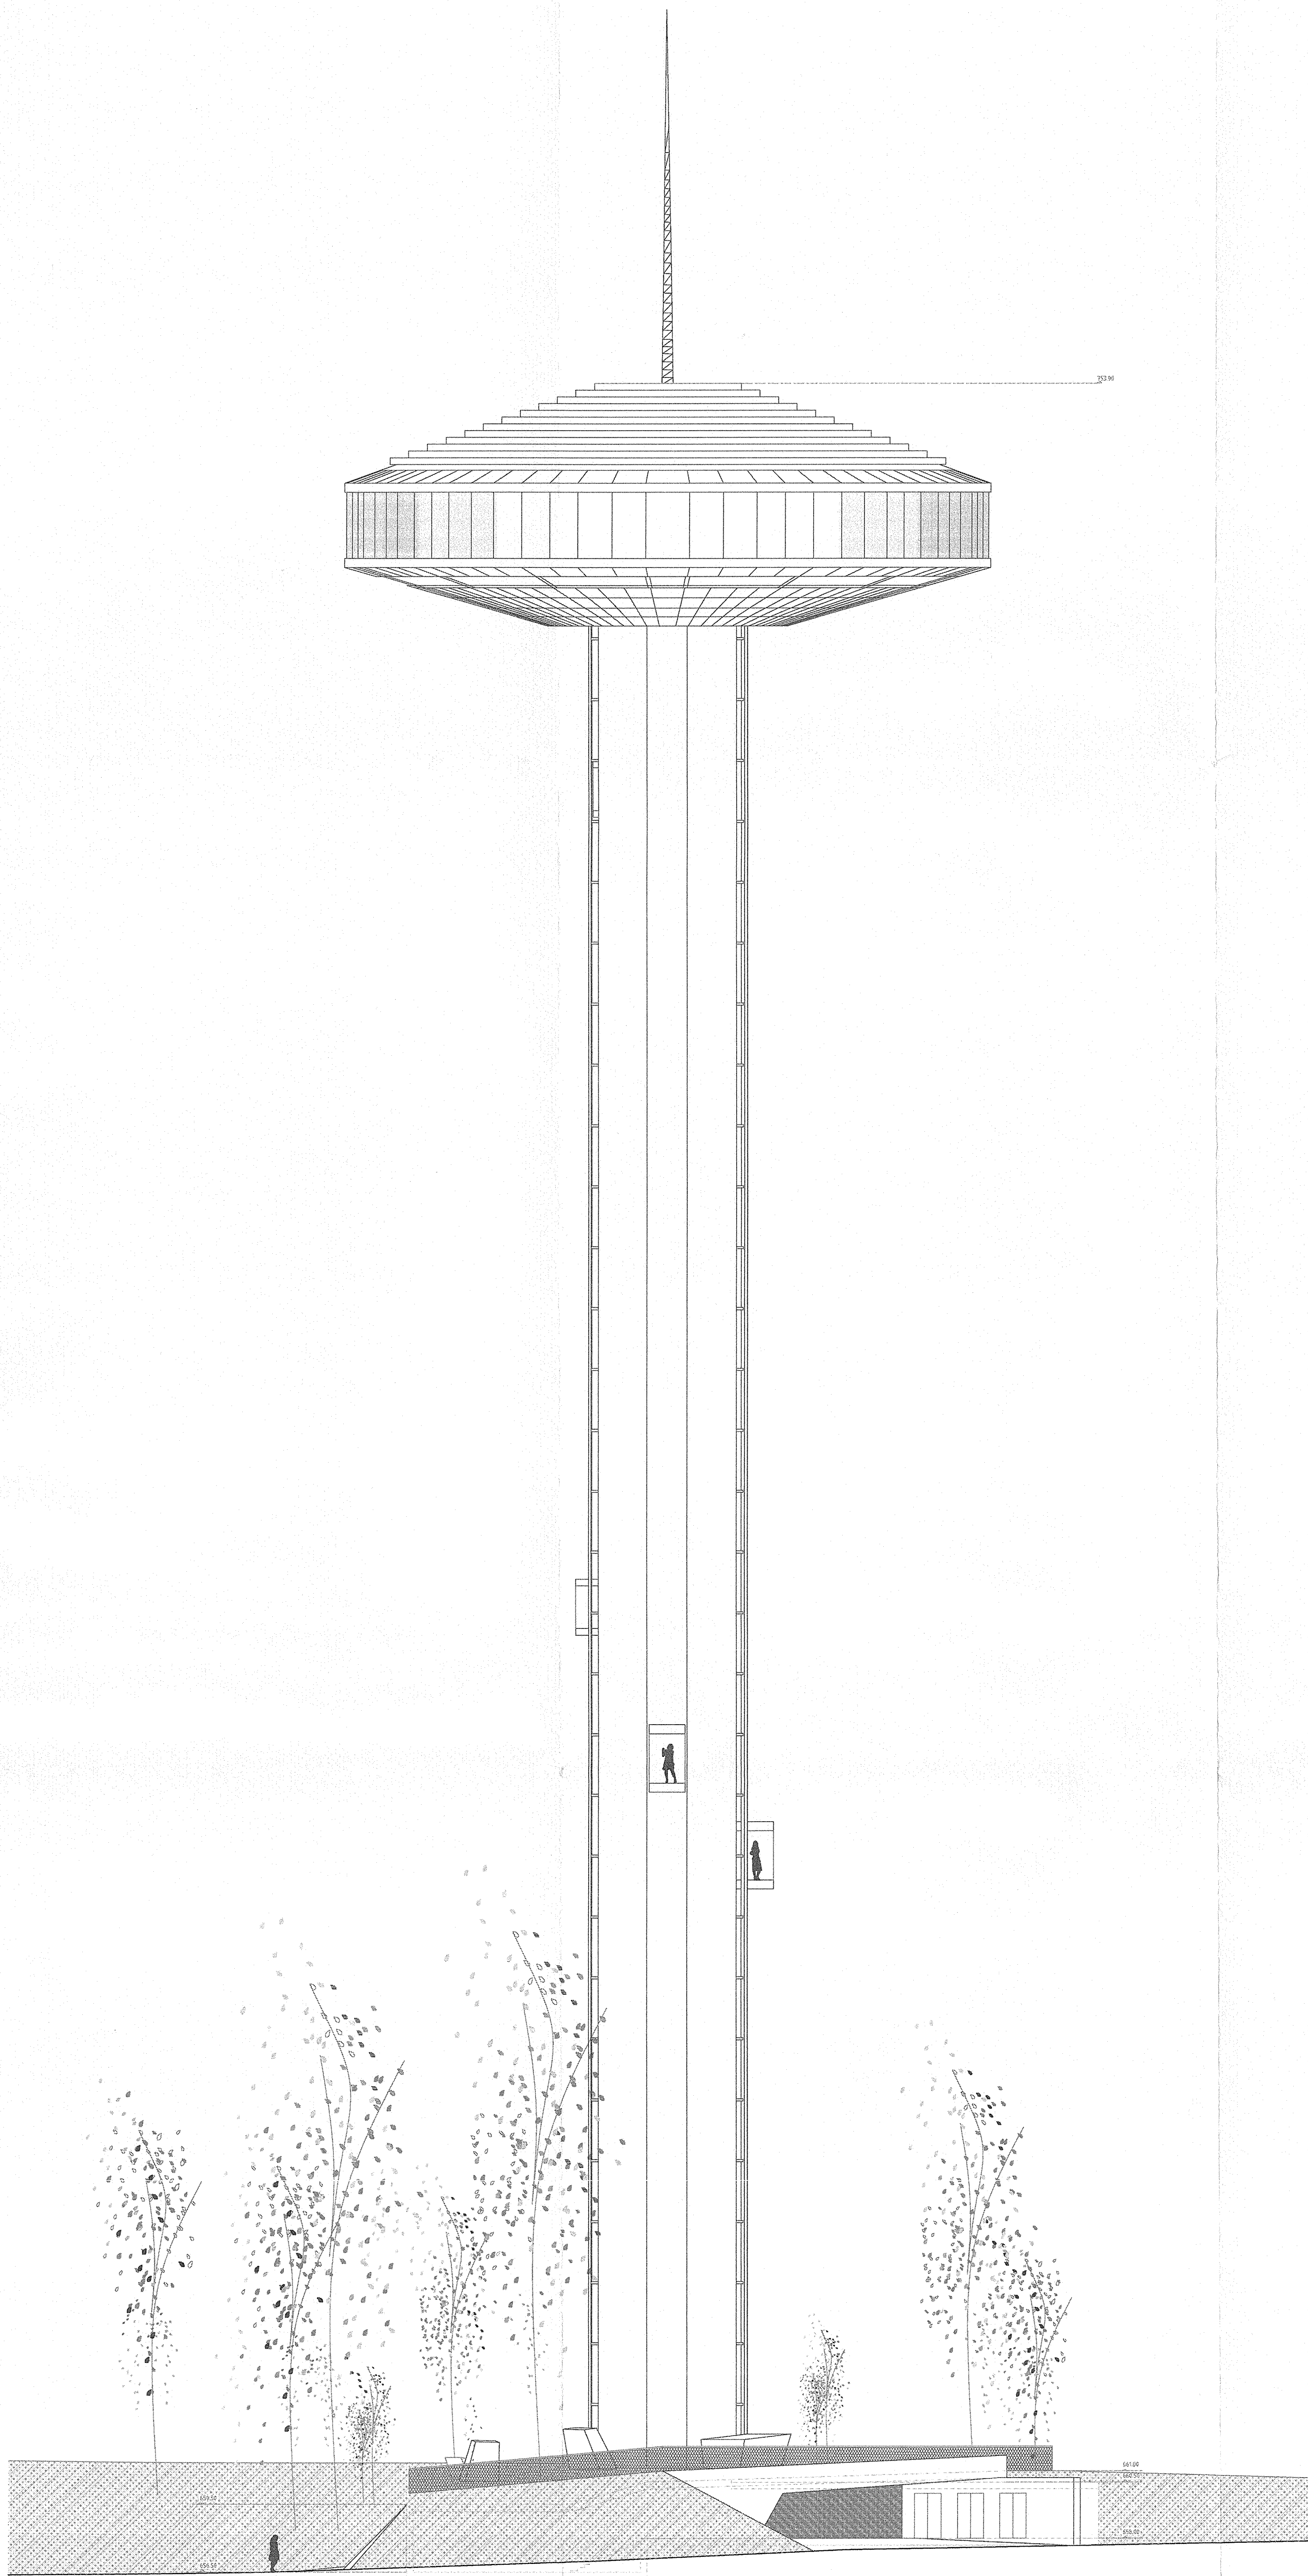

Proyecto de modernización y adaptación
a nuevas funciones del Faro de la Moncloa
Madrid

AL-01

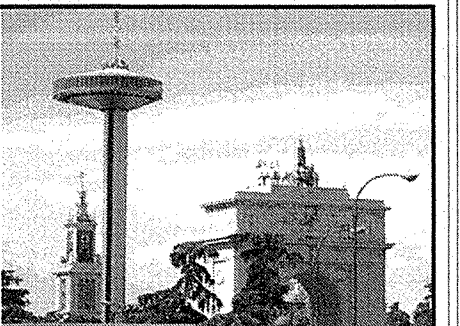

Nombre
ALZADO SUR

Escala
1/150


Fecha
DICIEMBRE 2008

Propiedad
Ayuntamiento de Madrid

Vº Bº El técnico municipal
Mariluz Sánchez Moral

Arquitecto
Salvador Pérez Arroyo


Fernando Ríos, Fernando Tamayo, Raquel Martín, Joanna Ludwikow, Stéphanie Godet, Santiago Bouzada, Valentina Castegini,
Miguel Merino, Ainhoa Pérez, Fernando Olave, Isabel Torres.

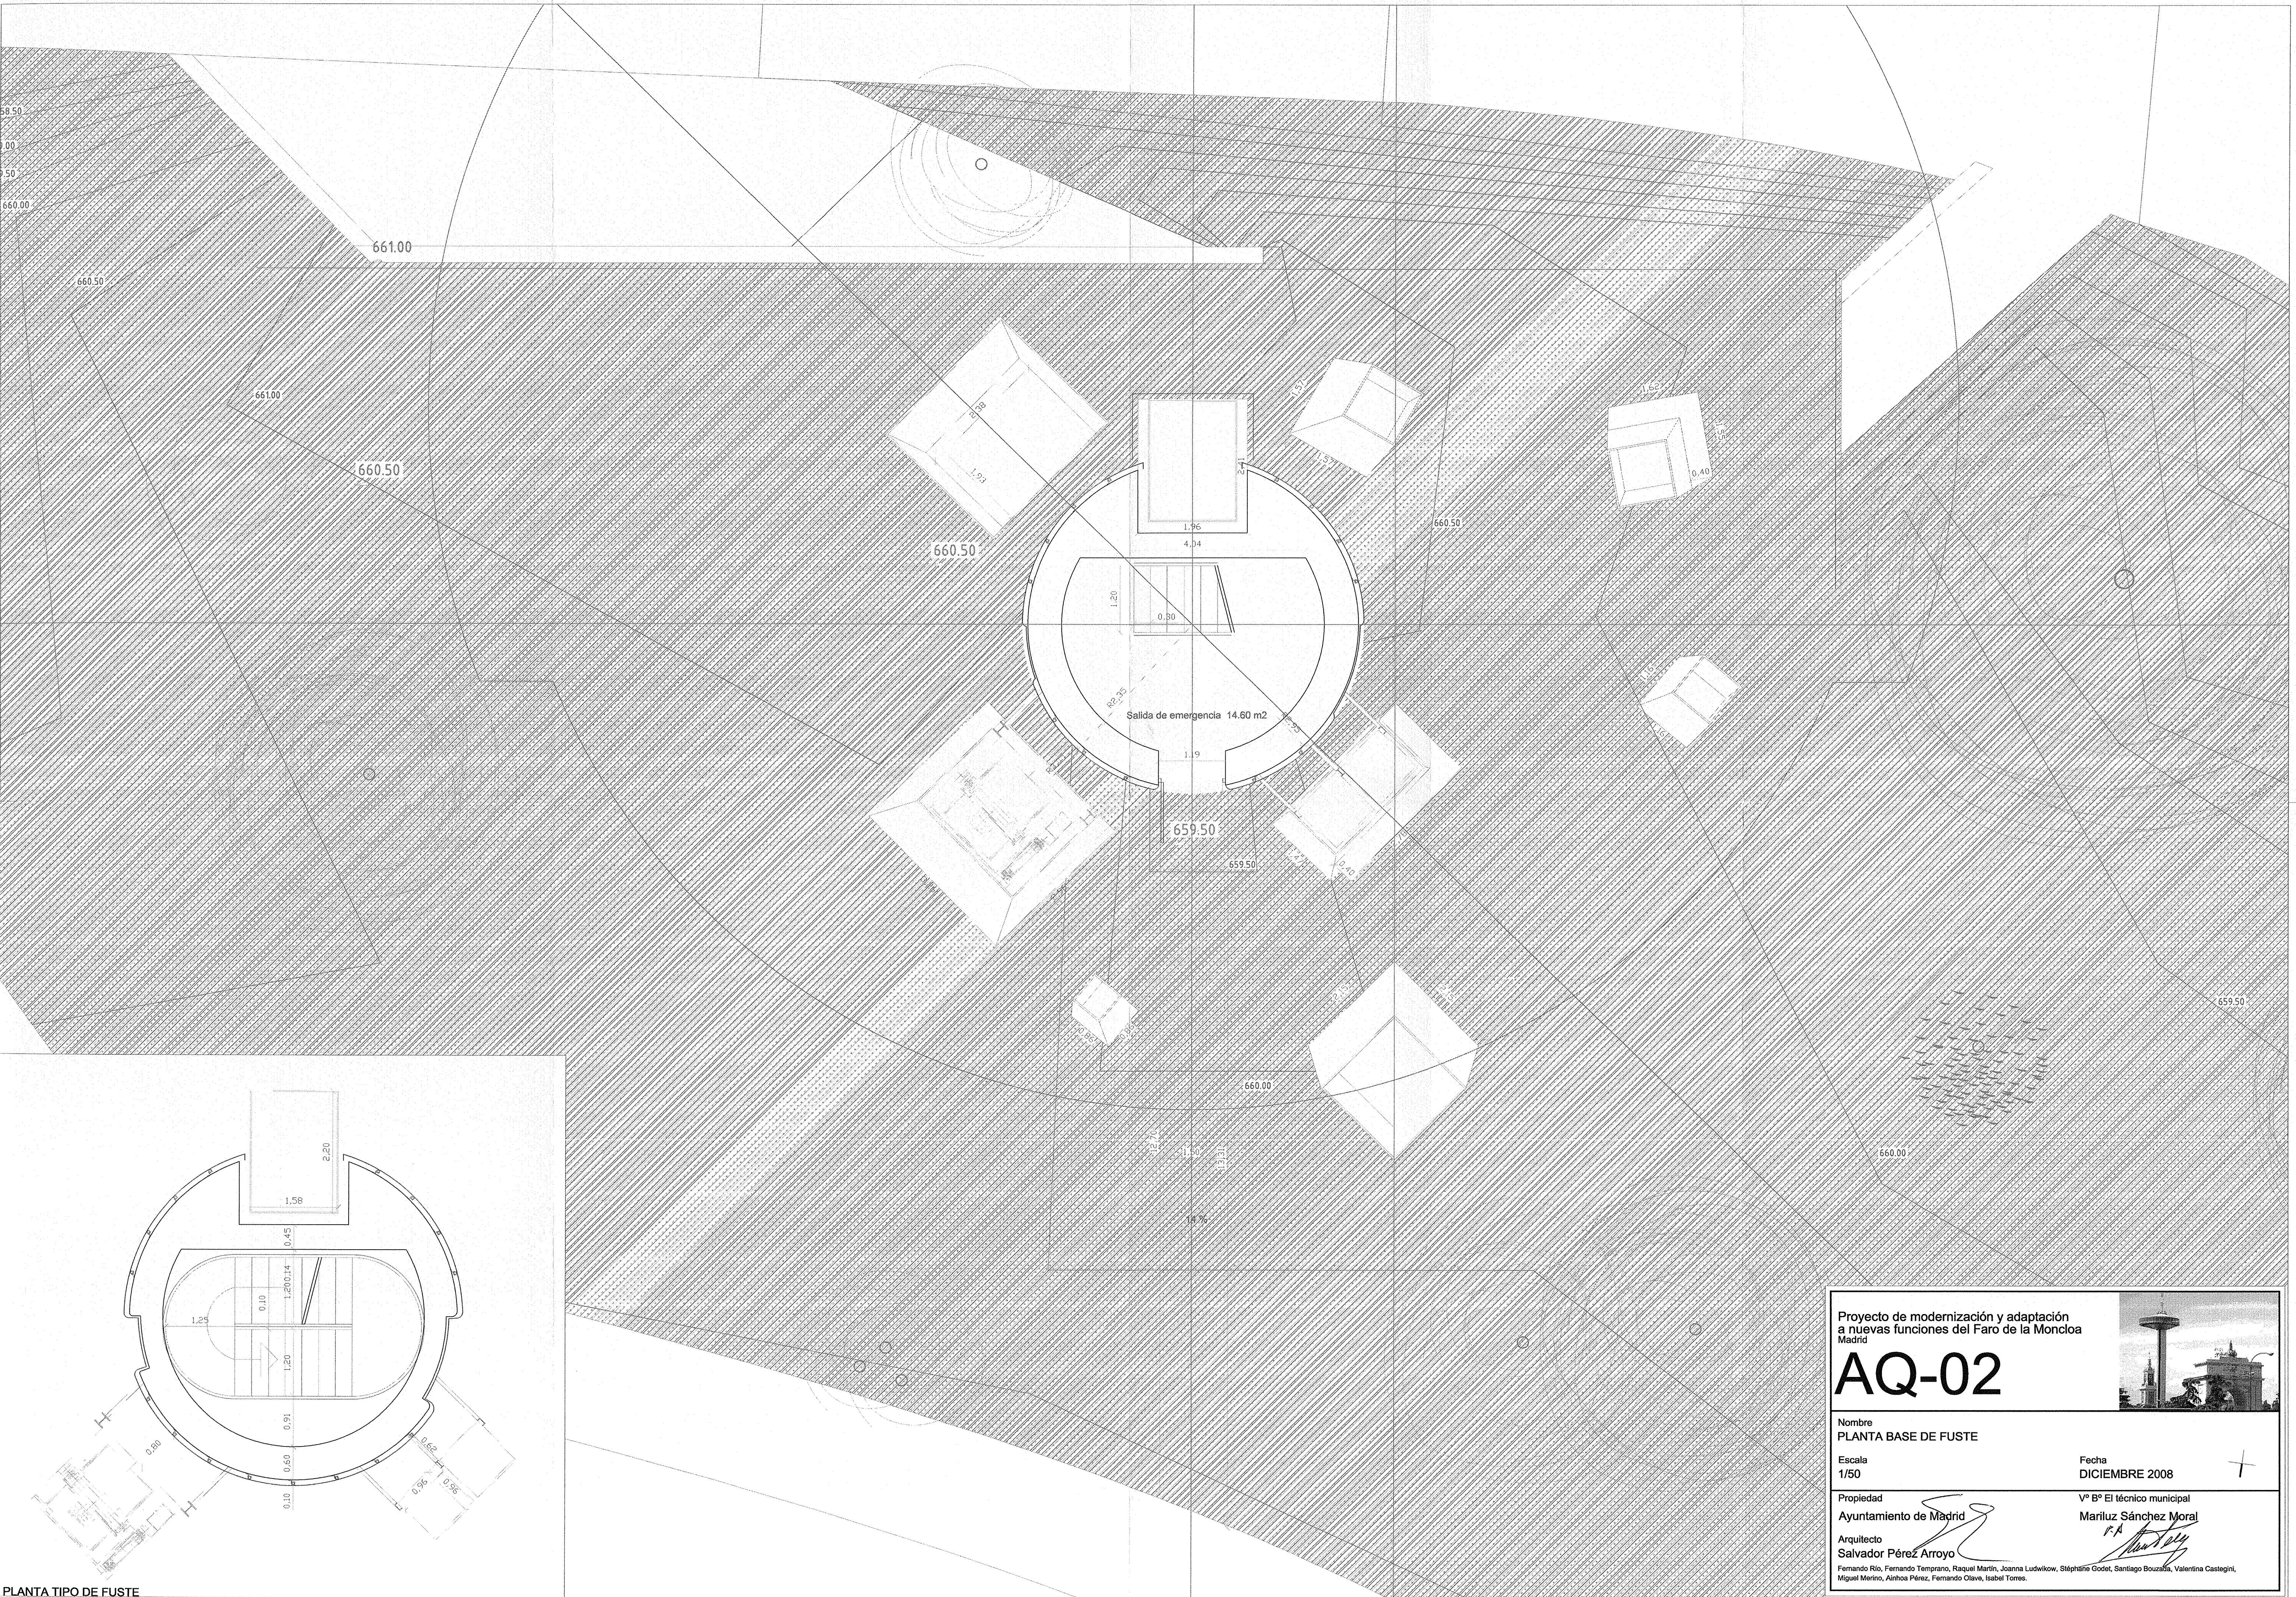

PLANTA TIPO DE FUSTE

Proyecto de modernización y adaptación
a nuevas funciones del Faro de la Moncloa
Madrid

AQ-02

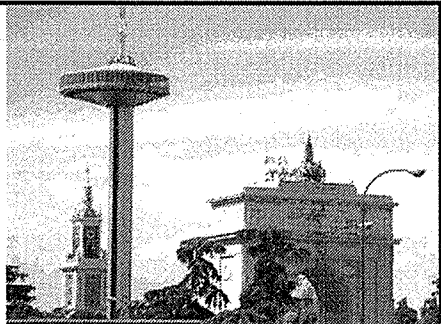

Nombre
PLANTA BASE DE FUSTE

Escala
1/50

Propiedad
Ayuntamiento de Madrid



Arquitecto
Salvador Pérez Arroyo

Fernando Río, Fernando Temprano, Raquel Martín, Joanna Ludwikow, Stéphanie Godet, Santiago Bouzadas, Valentina Castegini,
Miguel Merino, Ainhoa Pérez, Fernando Clave, Isabel Torres.

Fecha
DICIEMBRE 2008

Vº Bº El técnico municipal
Mariluz Sánchez Moral

Mariluz Sánchez Moral

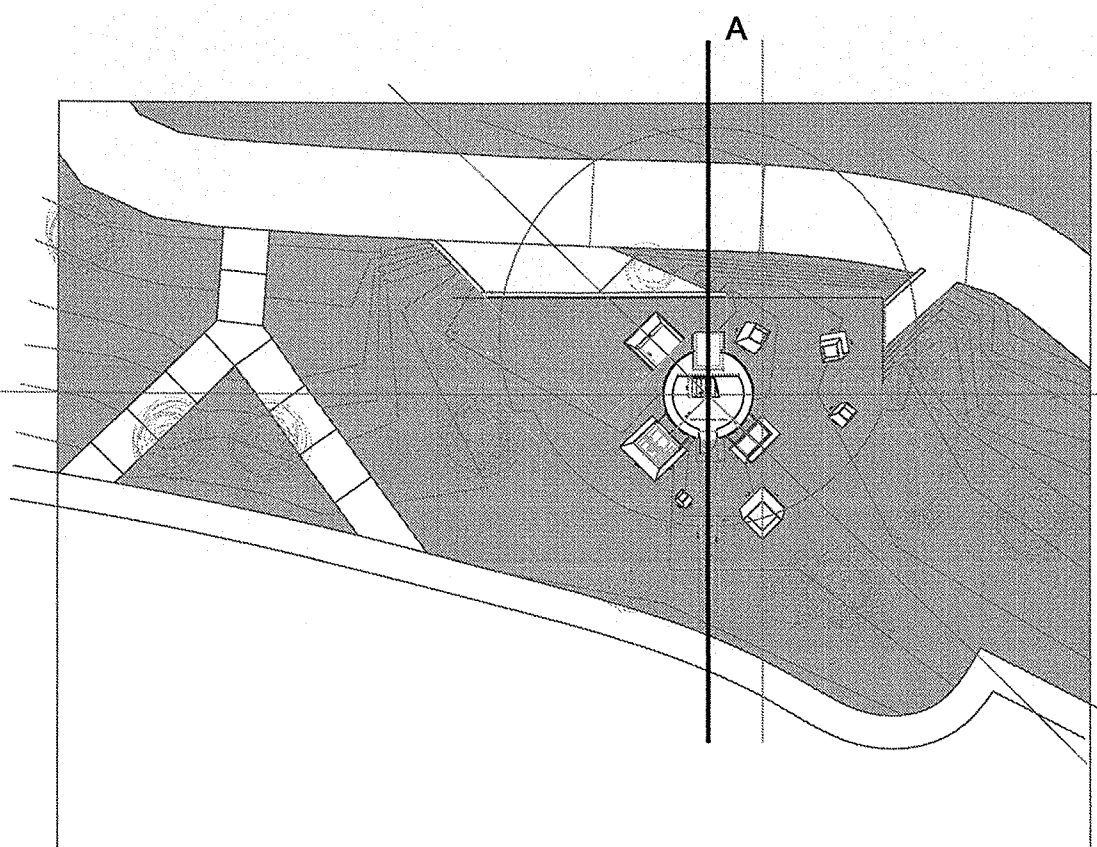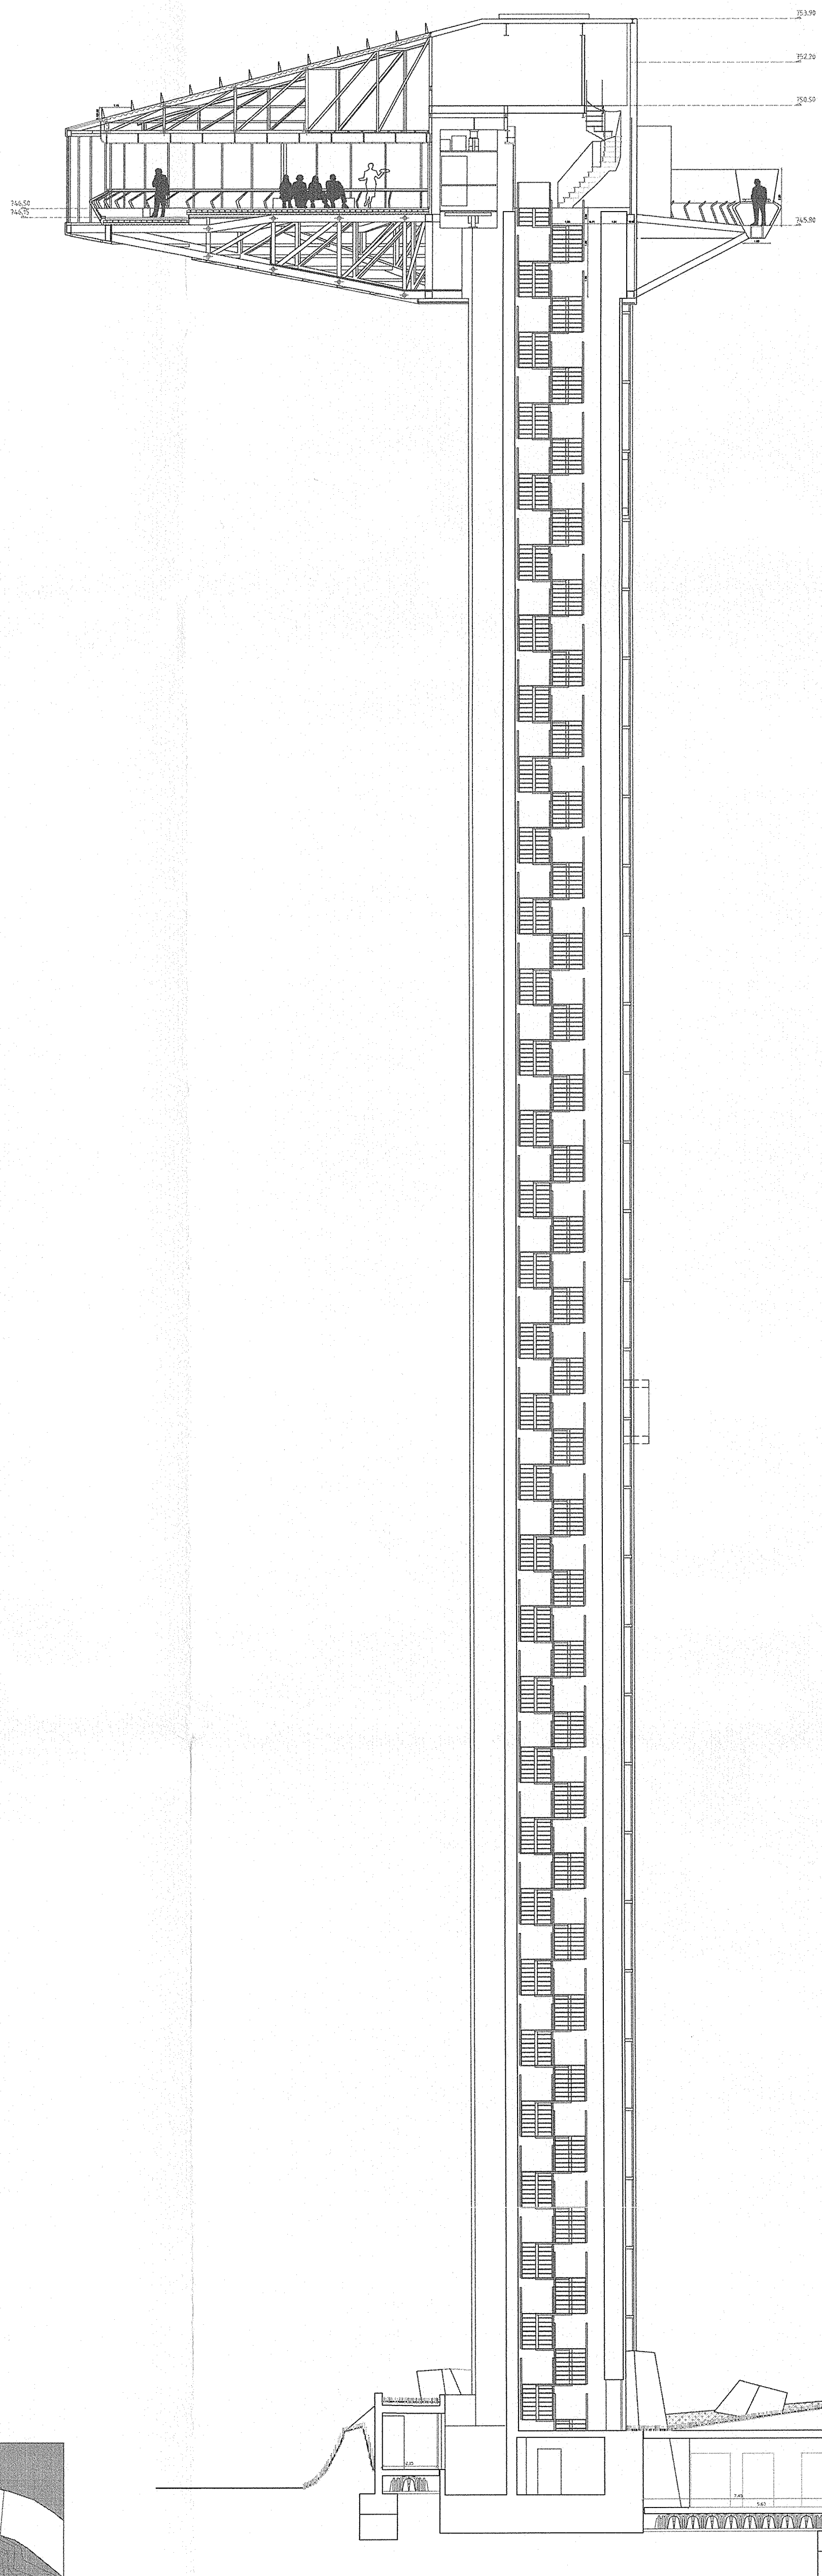

Proyecto de modernización y adaptación
a nuevas funciones del Faro de la Moncloa
Madrid

AS-01



Nombre
SECCIÓN A - SECCIÓN GENERAL

Escala
1/150

Fecha
DICIEMBRE 2008

Propiedad
Ayuntamiento de Madrid

Vº Bº El técnico municipal
Mariluz Sánchez Moral

Arquitecto
Salvador Pérez Arroyo

Fernando Río, Fernando Tamprano, Raquel Martín, Joanna Ludwikow, Stéphanie Gosset, Santiago Bouzada, Valentina Castagnini, Miguel Merino, Airhoa Pérez, Fernando Olave, Isabel Torres.

