


[illegible]

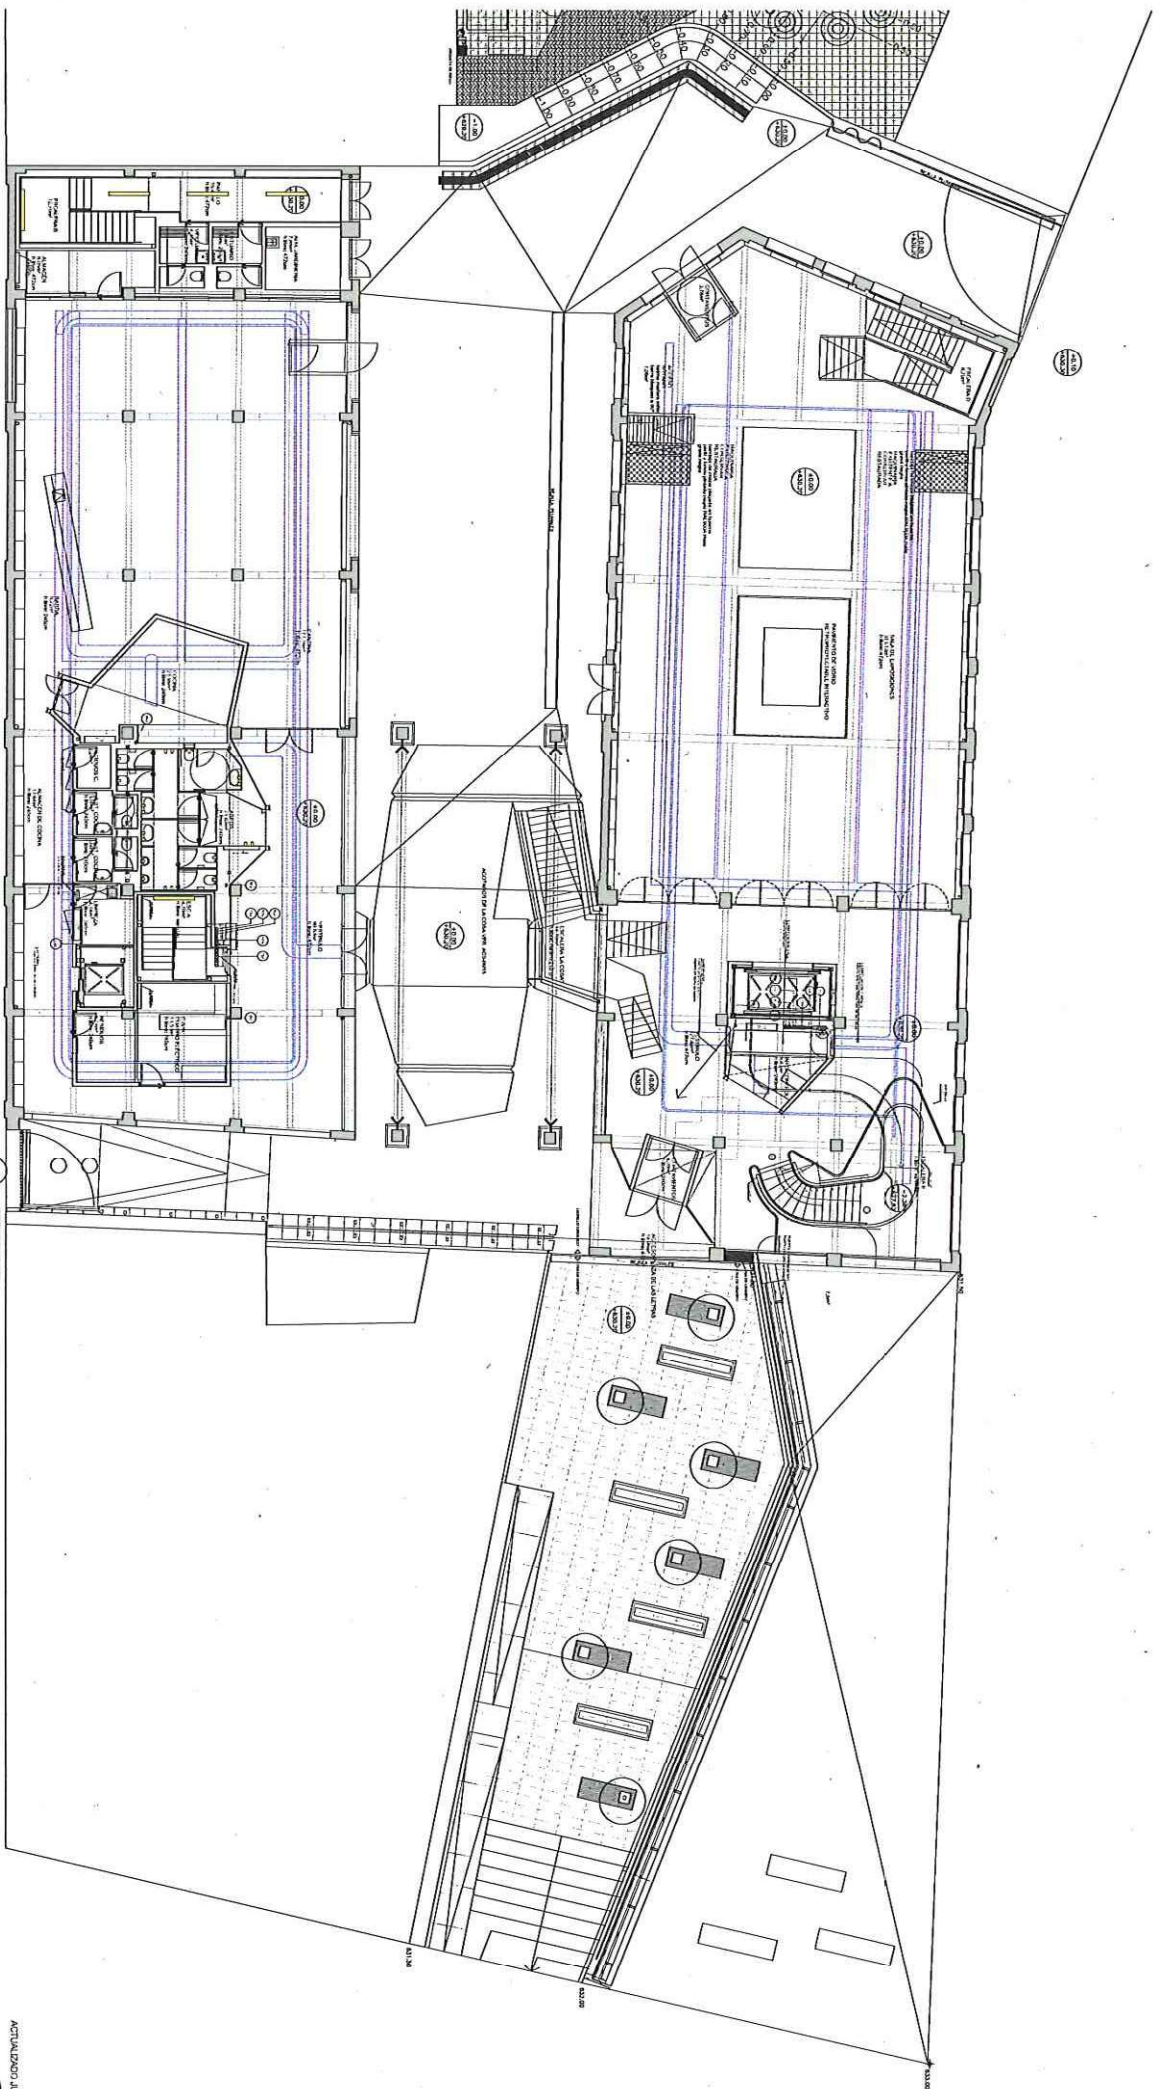

PROYECTO DE RECONSTRUCCIÓN Y ACONDICIONAMIENTO DEL EDIFICIO DE LA SEÑORA BECA PARA SER DE CENTRO INTERMEDIO/PARAD	FECHA	NO.

CALLE ALAMEDA 13, MADRID

as built: AAA-002

ARQUITECTURA Y USOS

PLANTACCIÓN: COT. 1.05 (+50.25)

EN LA ESCALA 1/100

ACTUALIZADO JULIO 2012


PROYECTO


AREA DE GOBIERNO DE LAS ARTES


DIRECCION GENERAL DE PROYECTOS CULTURALES

MARIA LAMARCA SANCHEZ Y VICTOR NAVARRO MORA UYF.


ARQUITECTOS

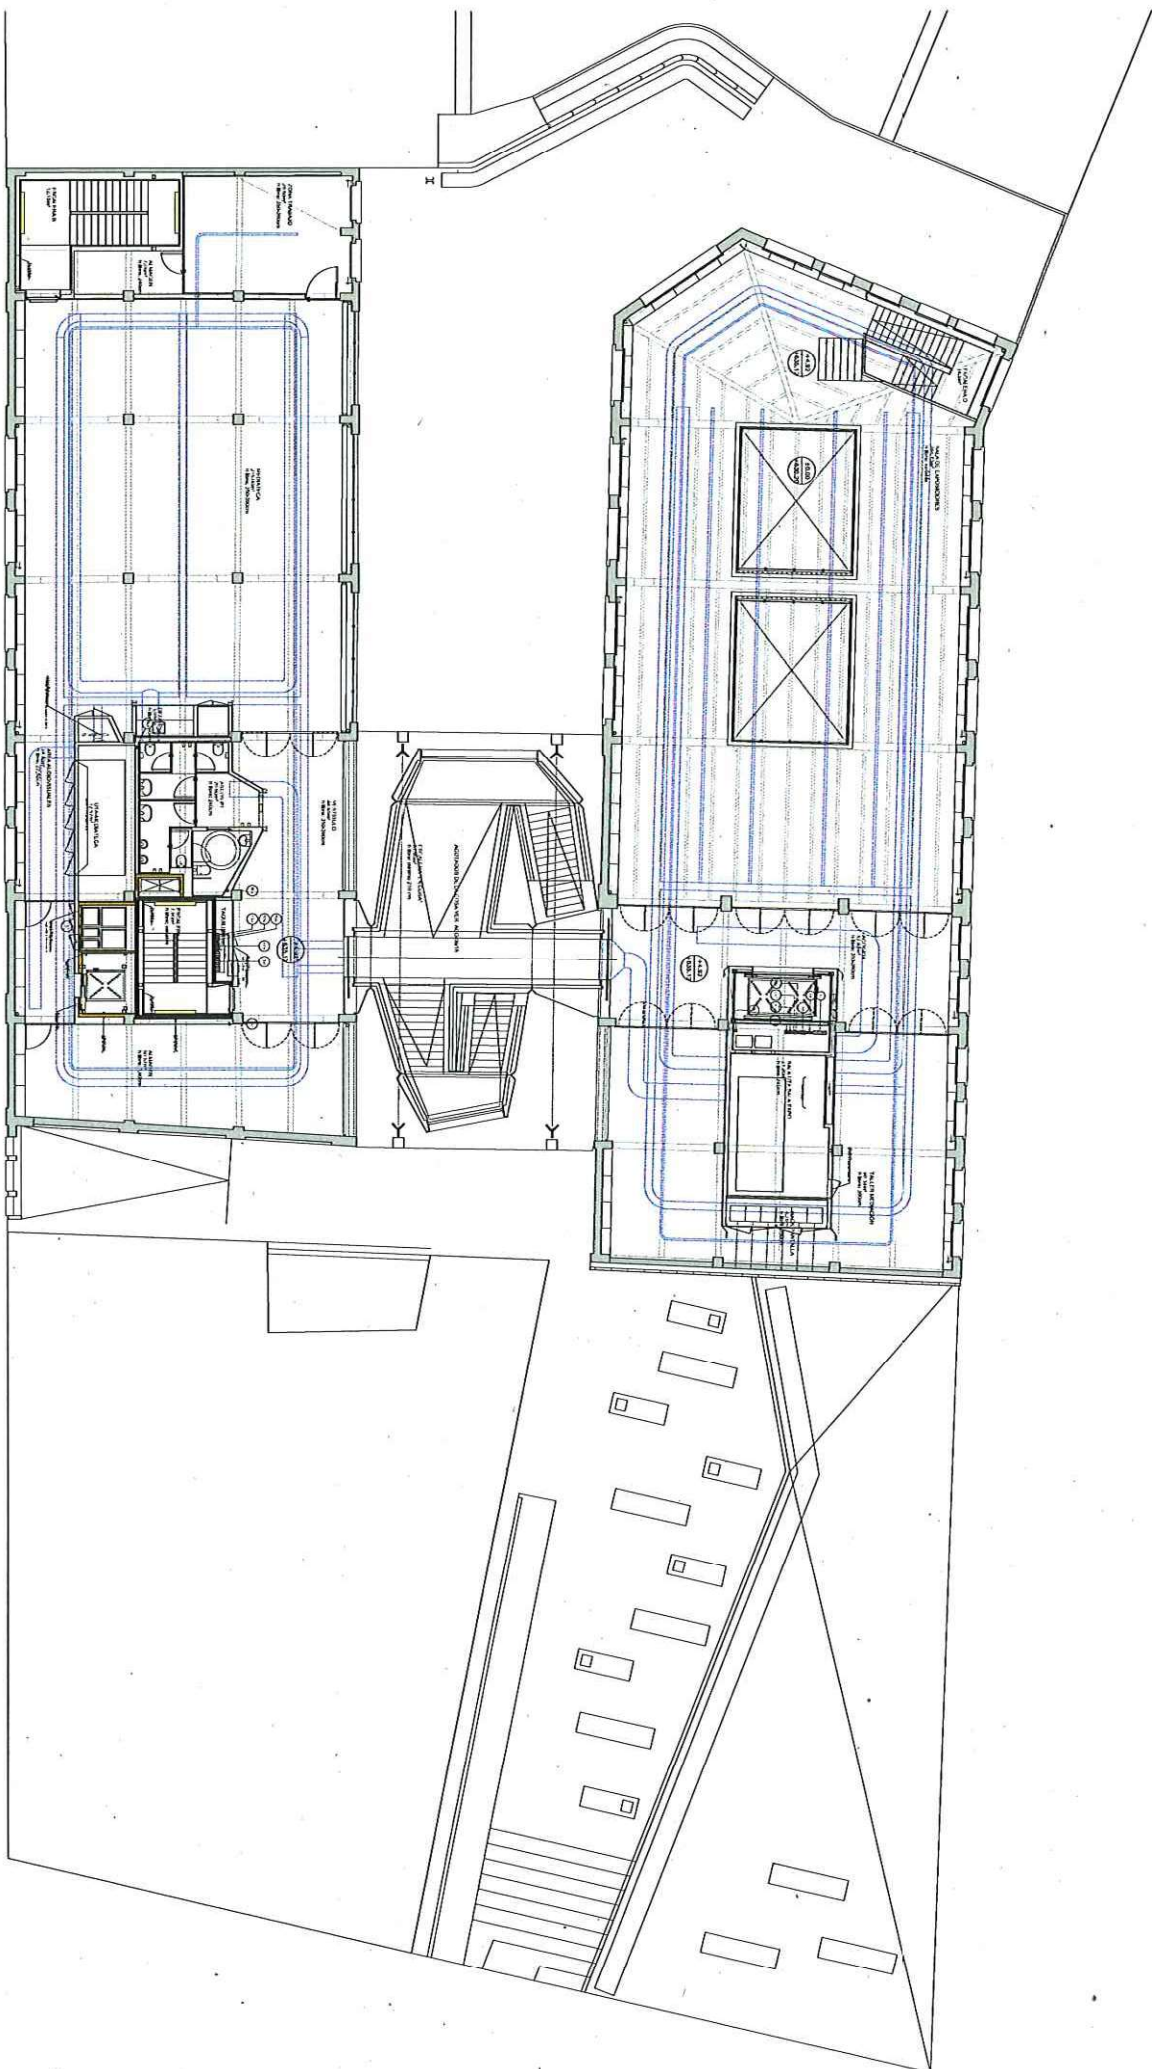[illegible][illegible][illegible][illegible][illegible]

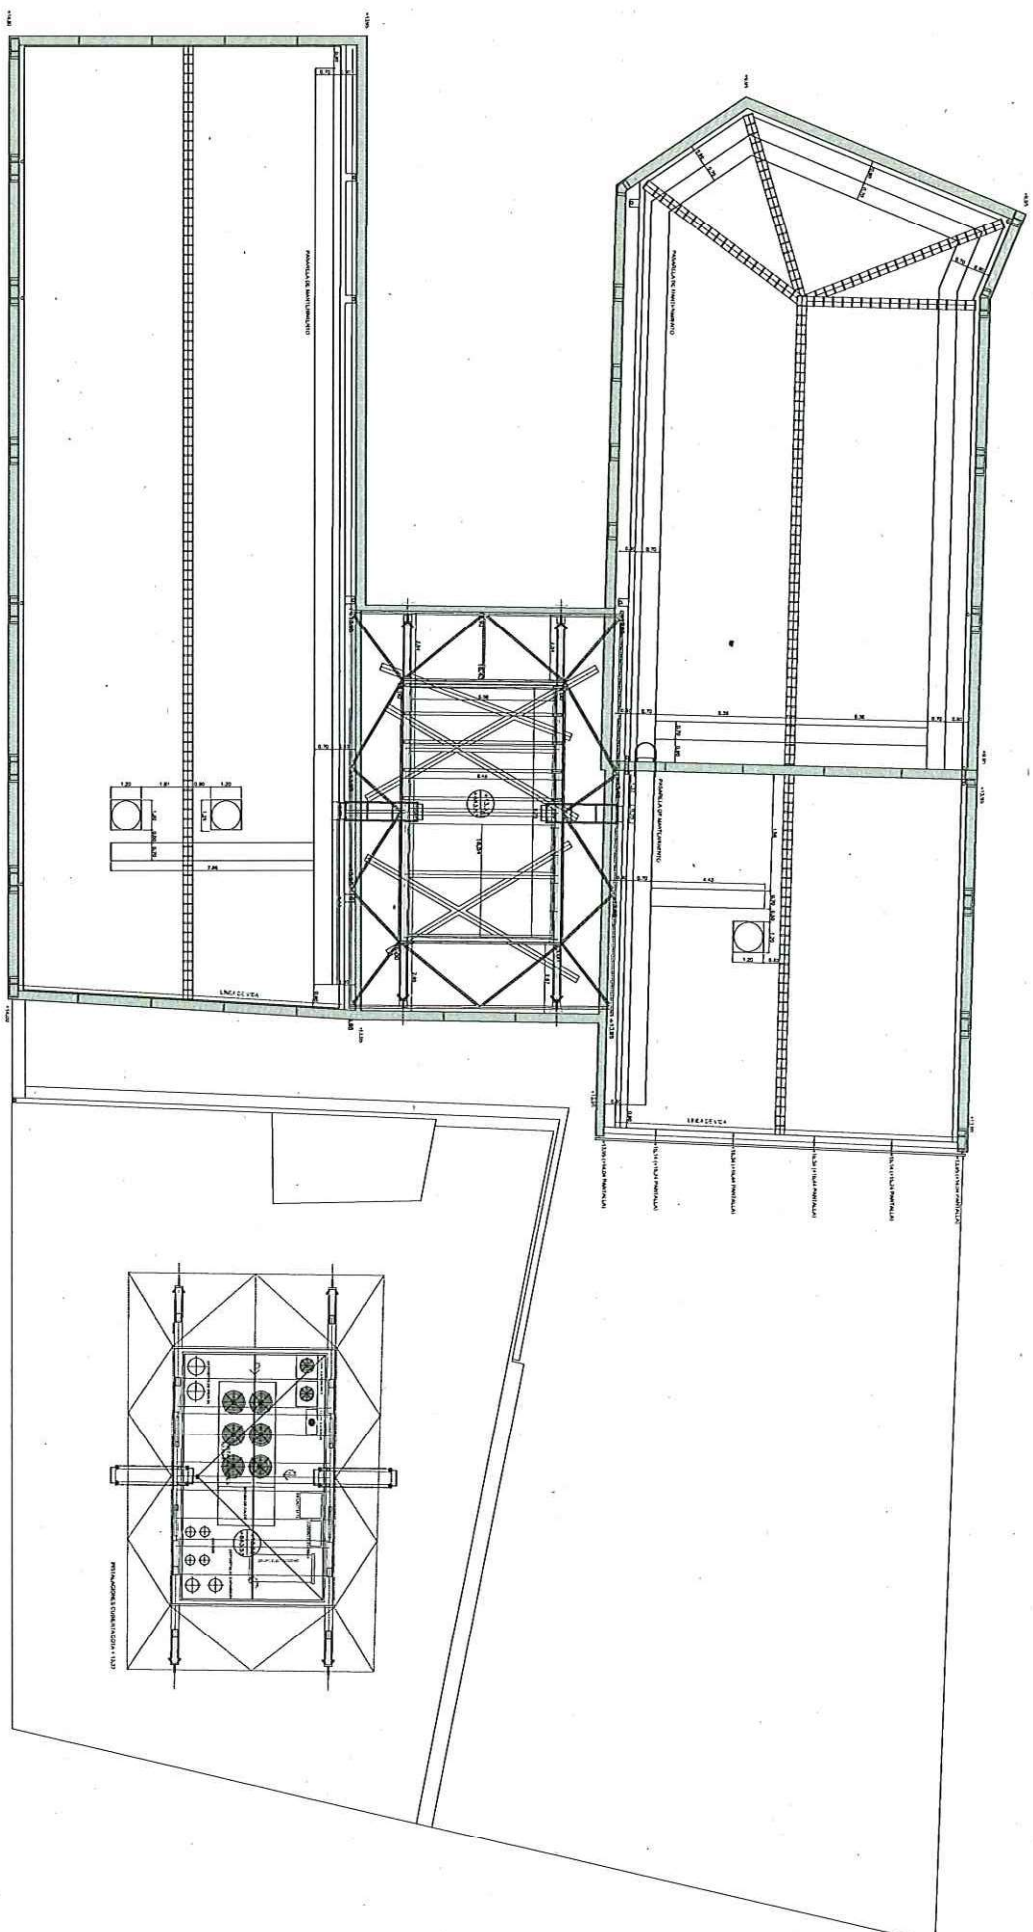
[illegible]

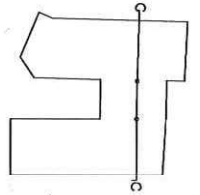


CALLE ALAMEDA
SECCION B-B

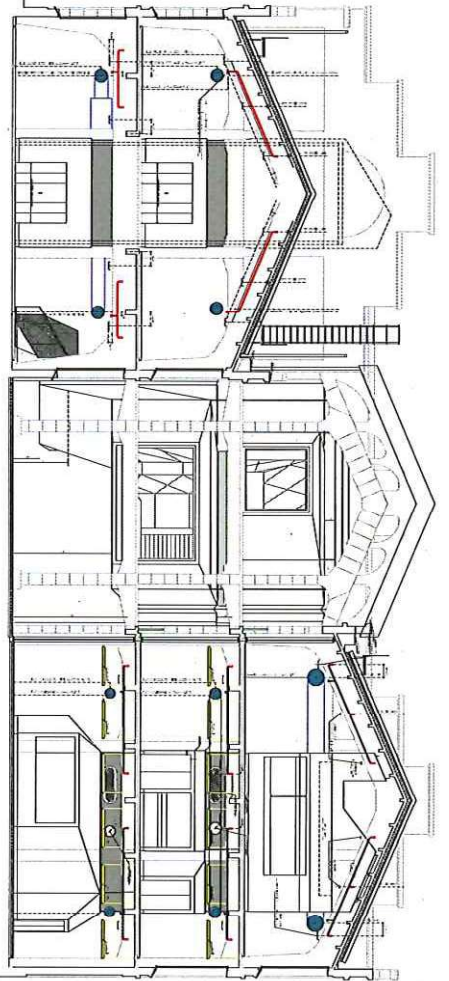





CALLE CENICERO


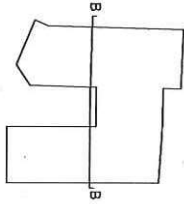


CALLE ALAMEDA

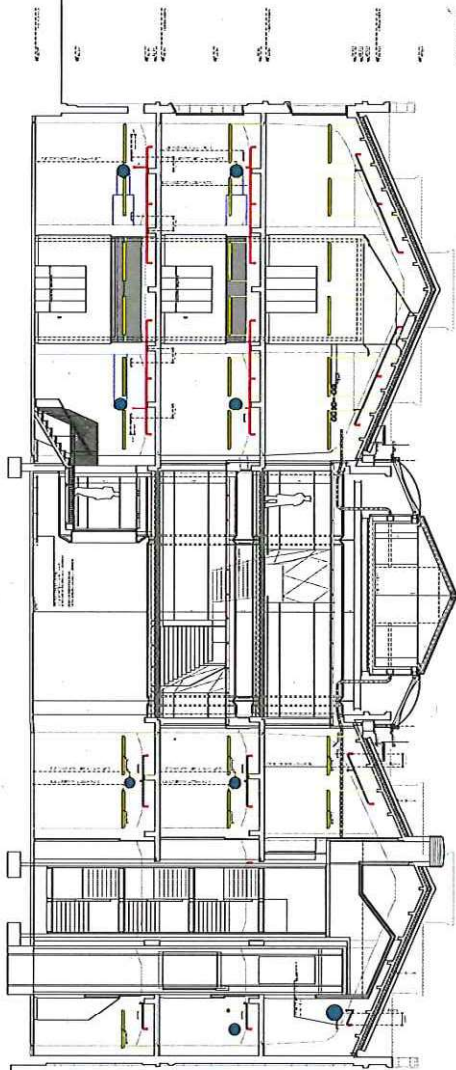



CALLE CENICERO
SECCION C-C

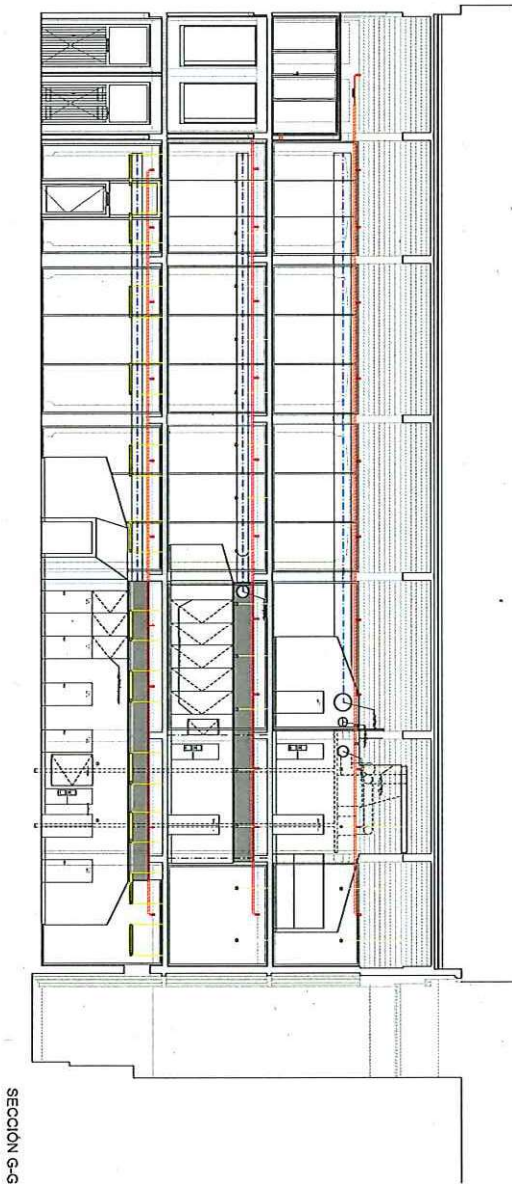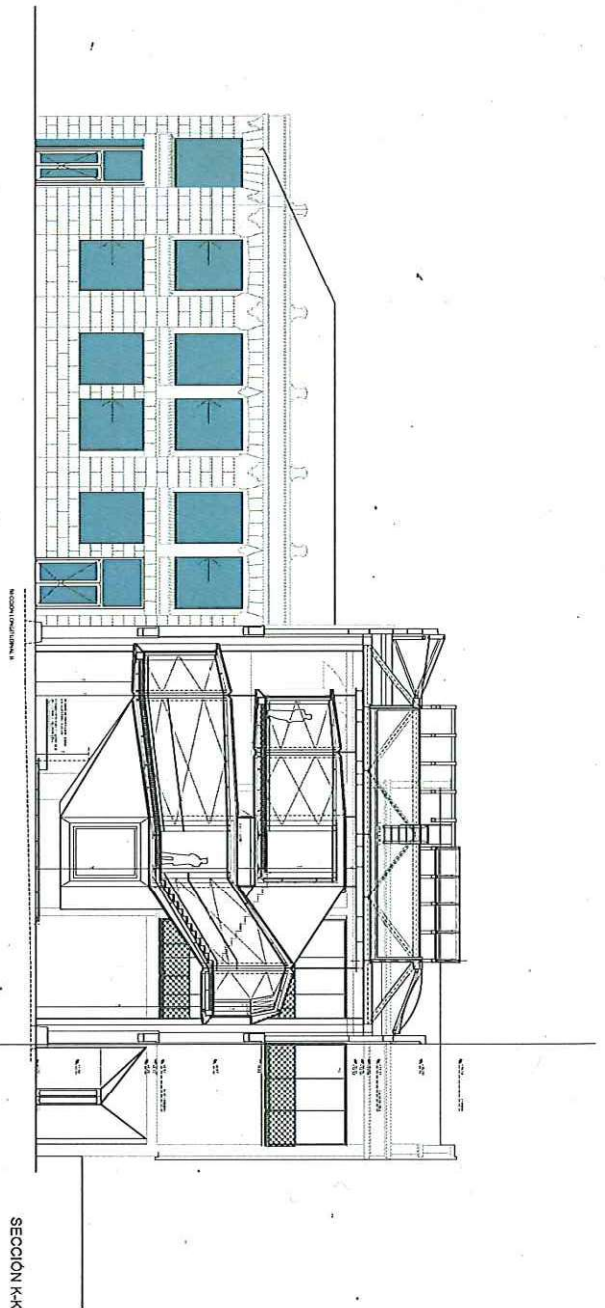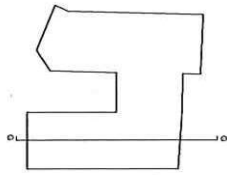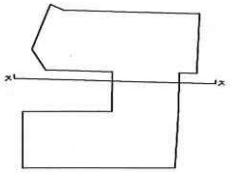

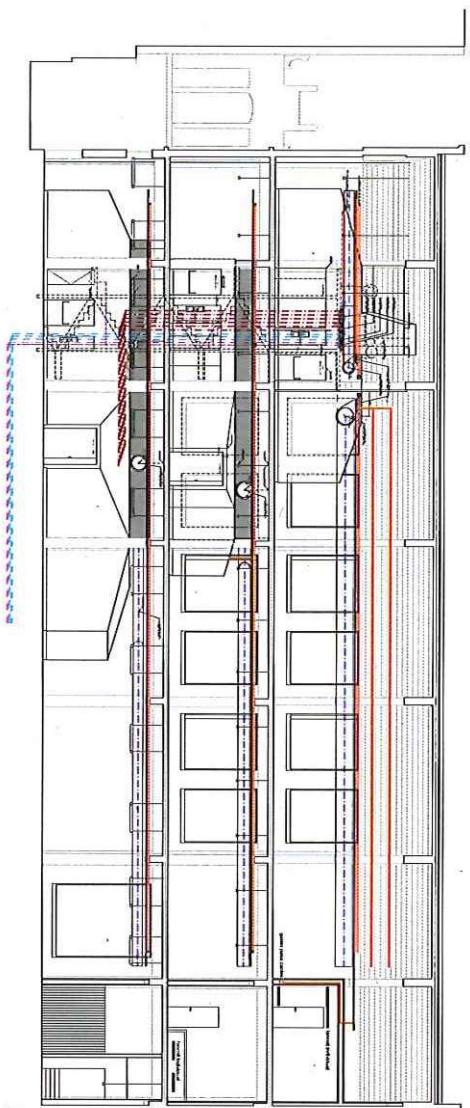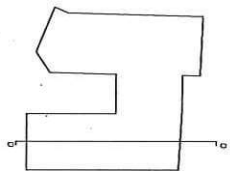


ESCALERA PROTEGIDA ESC. B
MANTENIMIENTO
ESTRUCTURA
ESTRUCTURA
ESTRUCTURA


SECCION D-D

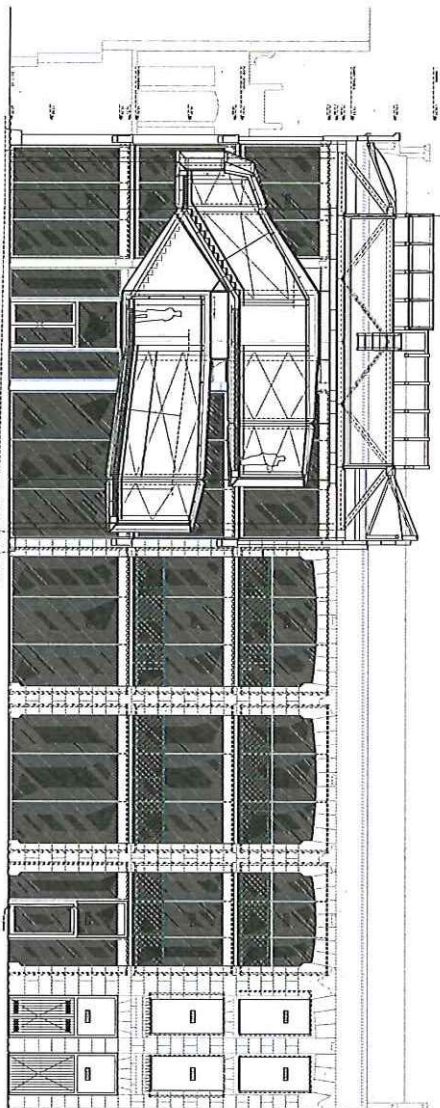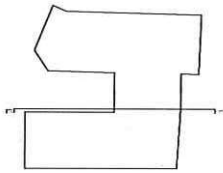

SECCION E-E

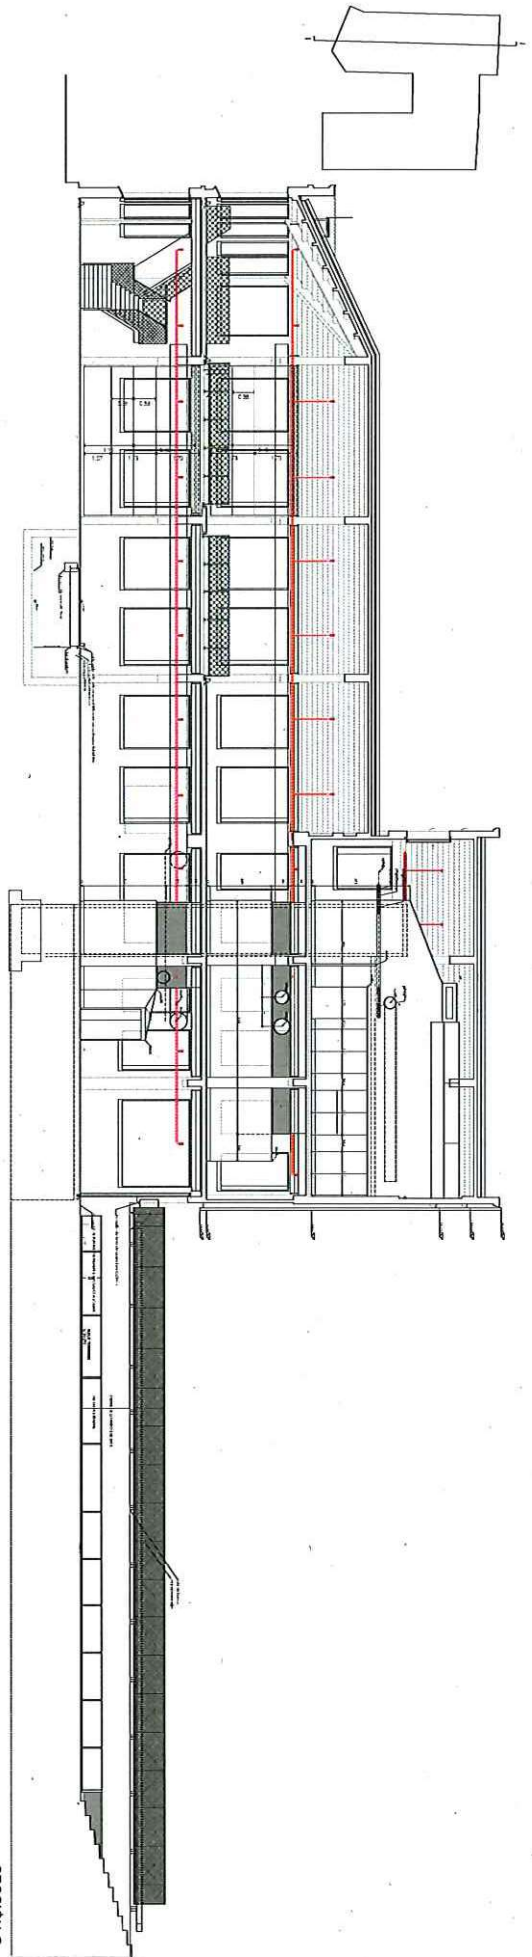

SECCION G

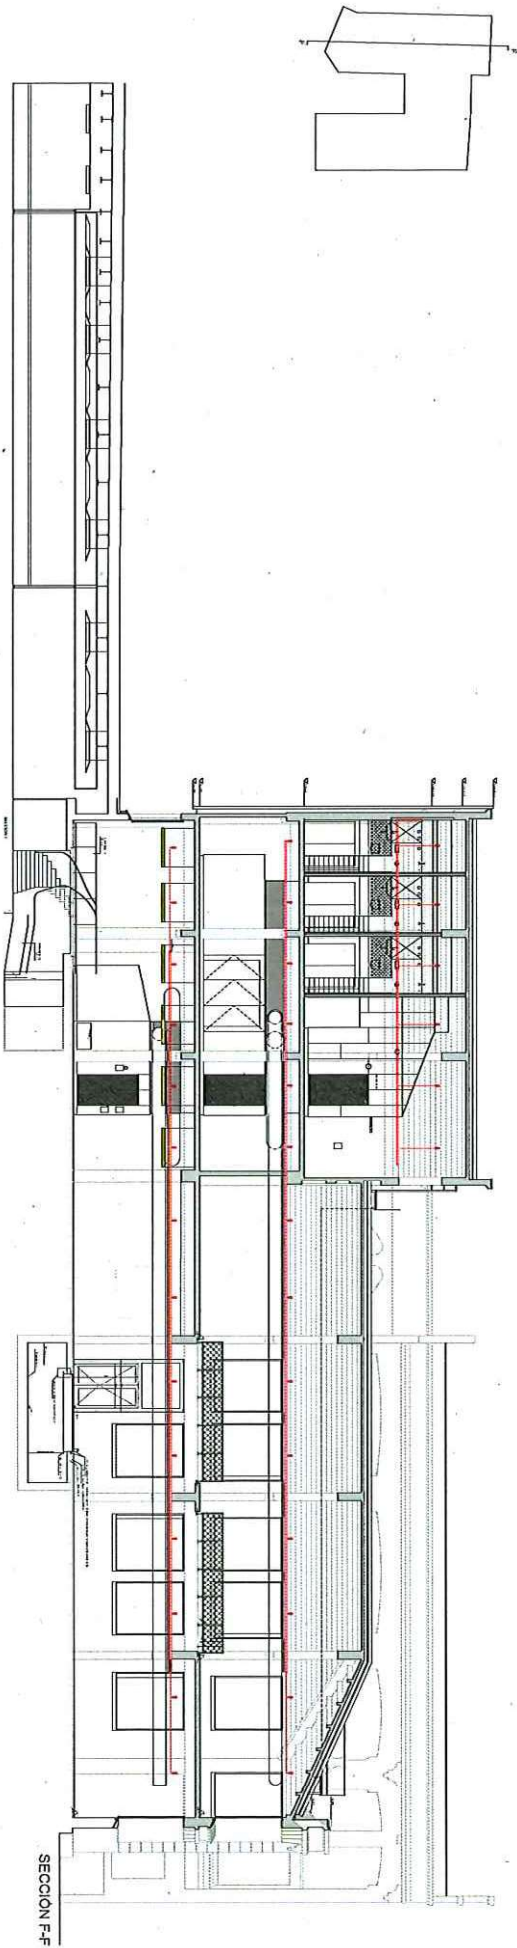

SECCION F-F